


EK.104.317-000 OSLO

160.190 160.220 160.416 161.140 163.140 163.216 163.300 164.119 164.140 164.652 165.160 165.173 165.249 166.436 166.542 166.792 167.311 167.316 167.356 167.395 167.479 167.480 168.871 168.969 168.970 168.998 168.999 169.019 169.020

UVB-12-R-31002 PORSGRUNN

169.069 169.071 169.205

Bane NOR: Medta utkjørssignaler iht UVB-12-O-90083 vedlagt.

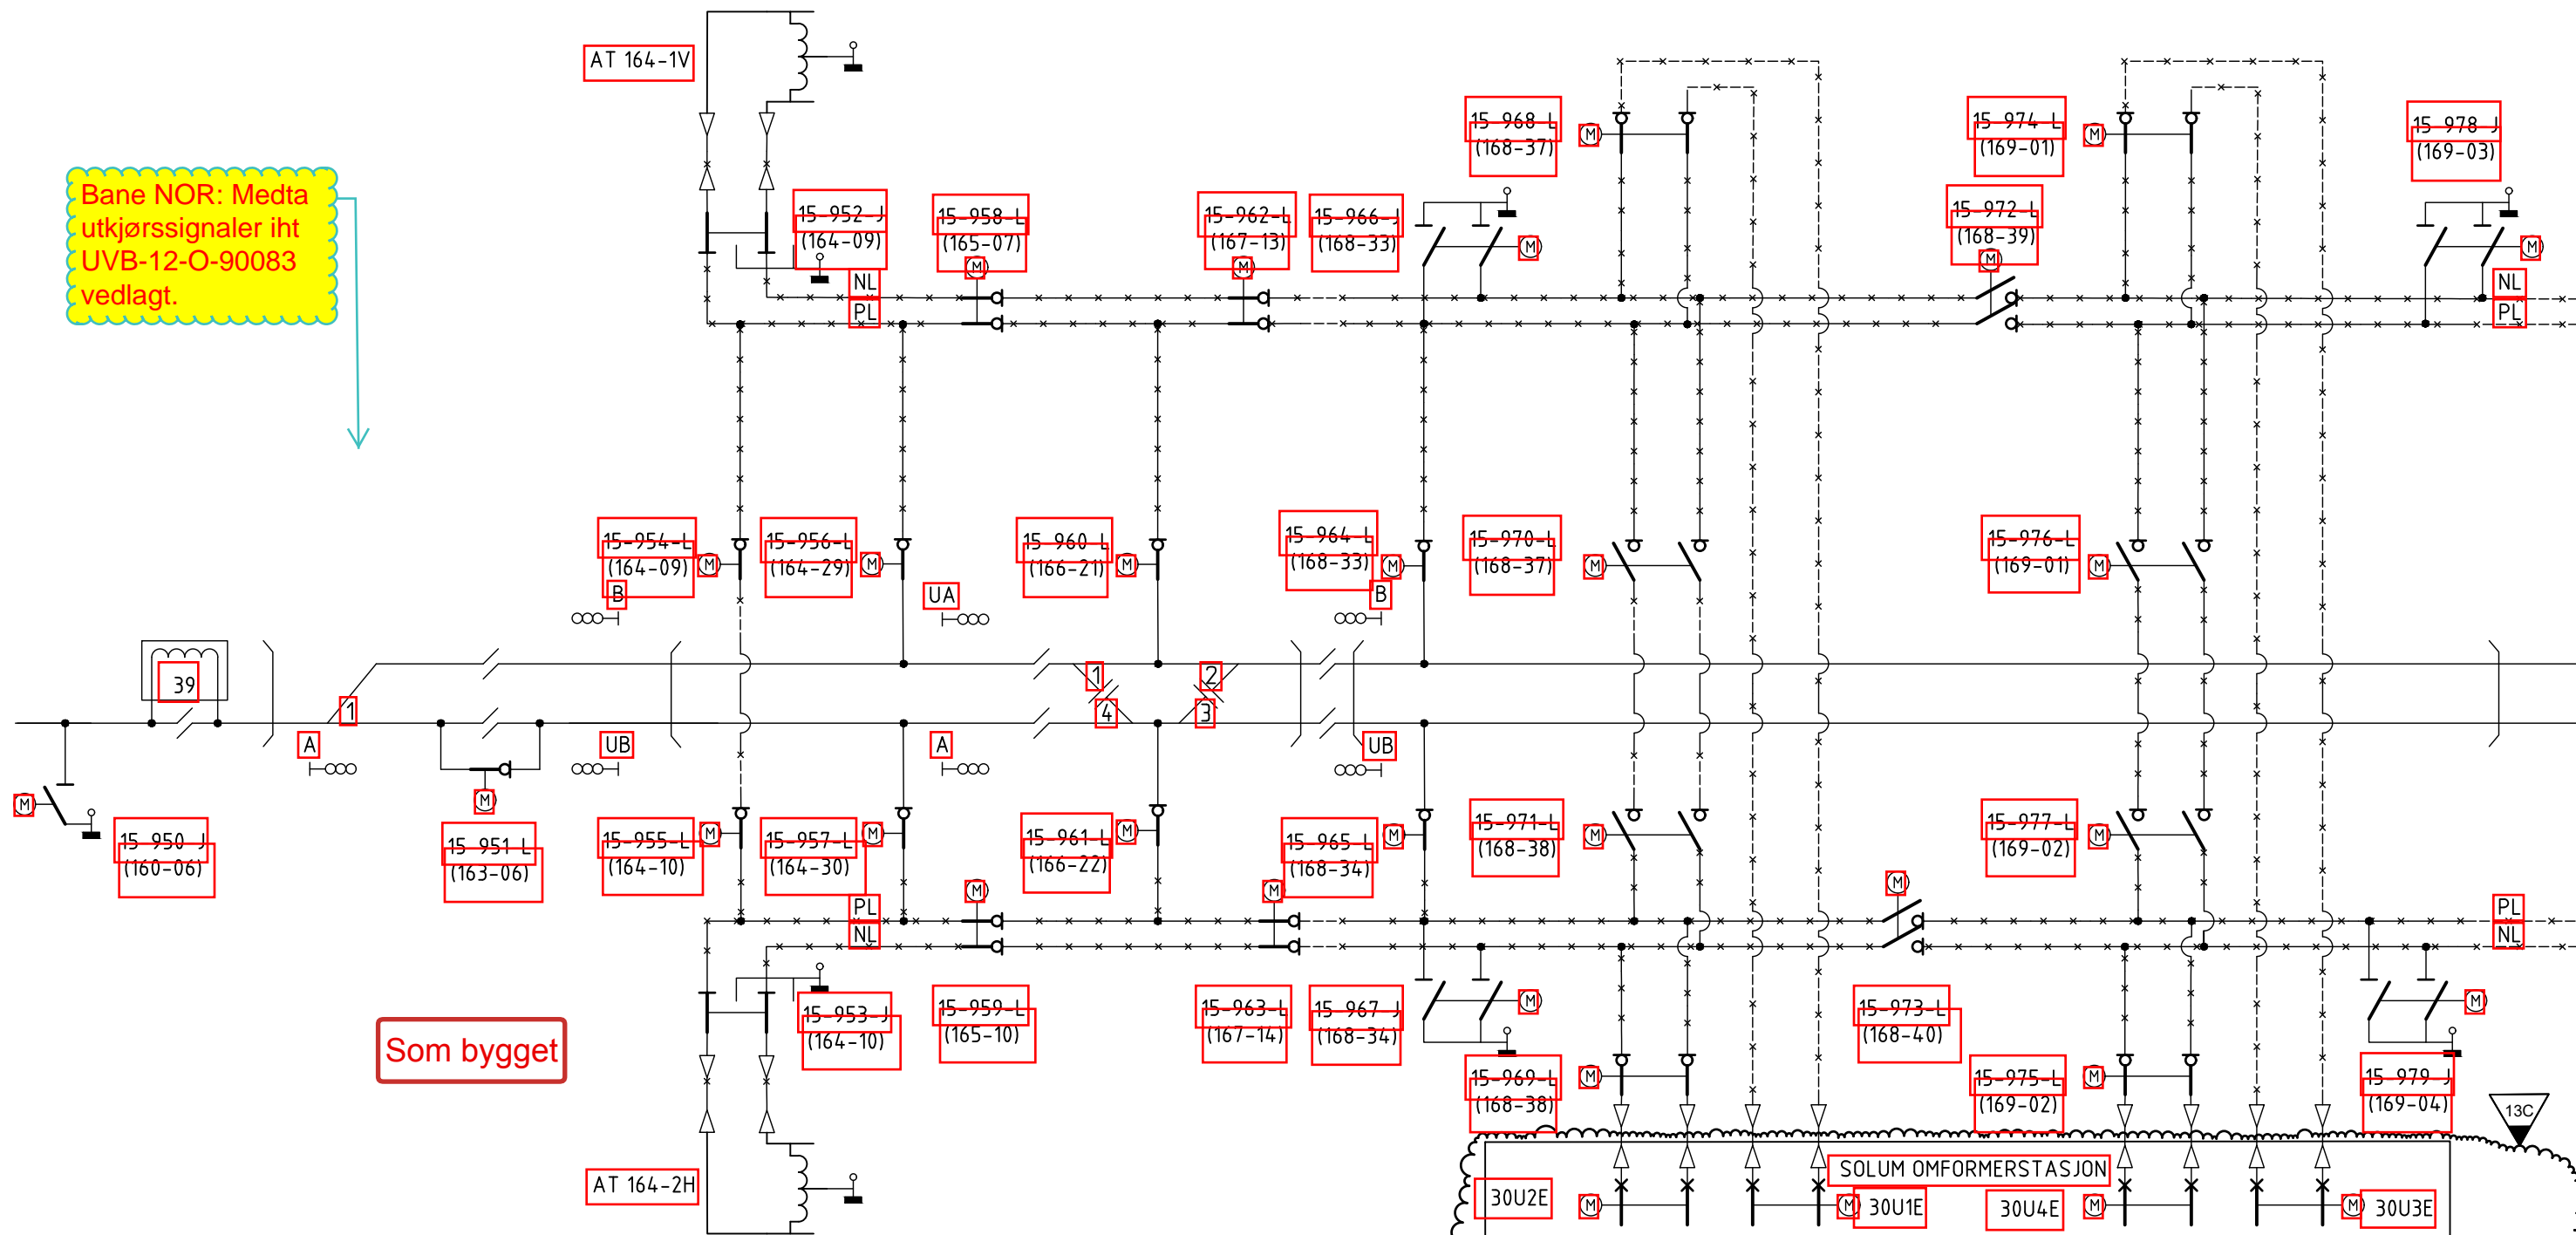

Som bygget

RØDRETNING AKSEPTERT

| | | | | | | | | | | | |
|---------------------------|------------------------|-------------------------|------------|----------------------------|---------------------|------------|---------|-------------|--------------|------------------|------------------|
| | | | | | | | | | | | |
| KONTAKTLEDNING (GENERELT) | MATE-1 FORBIDNINGSLUFT | MATE-1 FORBIDNINGSKANAL | ENDEMUFFE | SEKSJON | SEKSJONSISOLATOR | SKINNEJORD | JORD | OVERSP.VERN | EFFEKTBRYTER | LASTSKILLEBRYTER | SKILLEBRYTER |
| | | | | | | | | | | | |
| MOTORDRIFT | TRANSFORMATOR | SIKRING | KOBL.PUNKT | IKKE ELEKTRISK FORBINDELSE | HOVEDSIGNAL MED LYS | VEKSEL NR. | STASJON | HOLDEPLASS | TUNNEL | BRØ FOR VEI | BRØ FOR JERNBANE |

Anmerkninger:
 AT-transformatorer plasseres på samme side av banen
 NL og PL kabler i tunnel henger i taket.

HENVISNINGER:
 Teknisk regelverk JD 540 og JD 541
 R-tegninger: kontaktledning
 Detaljplan.Planbeskrivelse parsell 12.1 Kontaktledningsanlegg

- Akseptert
 - Akseptert m/kommentar
 - Ikke godkjent/kommentar
 - Revider og send inn på nytt
 - Kun for informasjon
- Sign

| | | | | | |
|--|--|-------------------------|--------------------|-----------|----------|
| 13C | Endret koblingsbilde for Solum omformerstasjon | 09.05.2018 | JoSjo | HaWaa | KnSan |
| 12C | Lagt til veksel nr | 09.01.2018 | JoSjo | HaWaa | KnSan |
| 02B | Tilbudstegning | 05.09.2014 | AT/PLJ | AT/TOJ | KnSan |
| Rev. | Revisjonen gjelder | Dato | Utarb. av | Kontr. av | Godk. av |
| Byggeplan | | Målestokk (A1) | Oppdr. nr. 5014437 | | |
| Jernbaneteknikk - kontaktledning | | Produkt | | | |
| Koblingskjema, del 1 | | Prod. tegn. nr. | | | |
| Km 159,950 - 171,500 | | Etablert for | | | |
| Prosjekt: Modernisering av Vestfoldbanen | | Etablert av | | | |
| Parsell: 12 - Farriseidet - Porsgrunn | | Dokument-tegningsnummer | | Revisjon | |
| UVB-12-R-31001 | | 13C | | 13C | |
| Drifts dokument-tegningsnummer | | Revisjon | | | |

BANE NOR

N:\5014437\DKA\Elektro\Kontakt\UVP 11\Arbeidstegninger\DWG\UVB-12-R-31001-31002.dwg - JoSjo - Plottet: 2018-05-09, 16:31:39 - LAYOUT = UVB-12-R-31001