



OPPRISS AV OVERGURT.






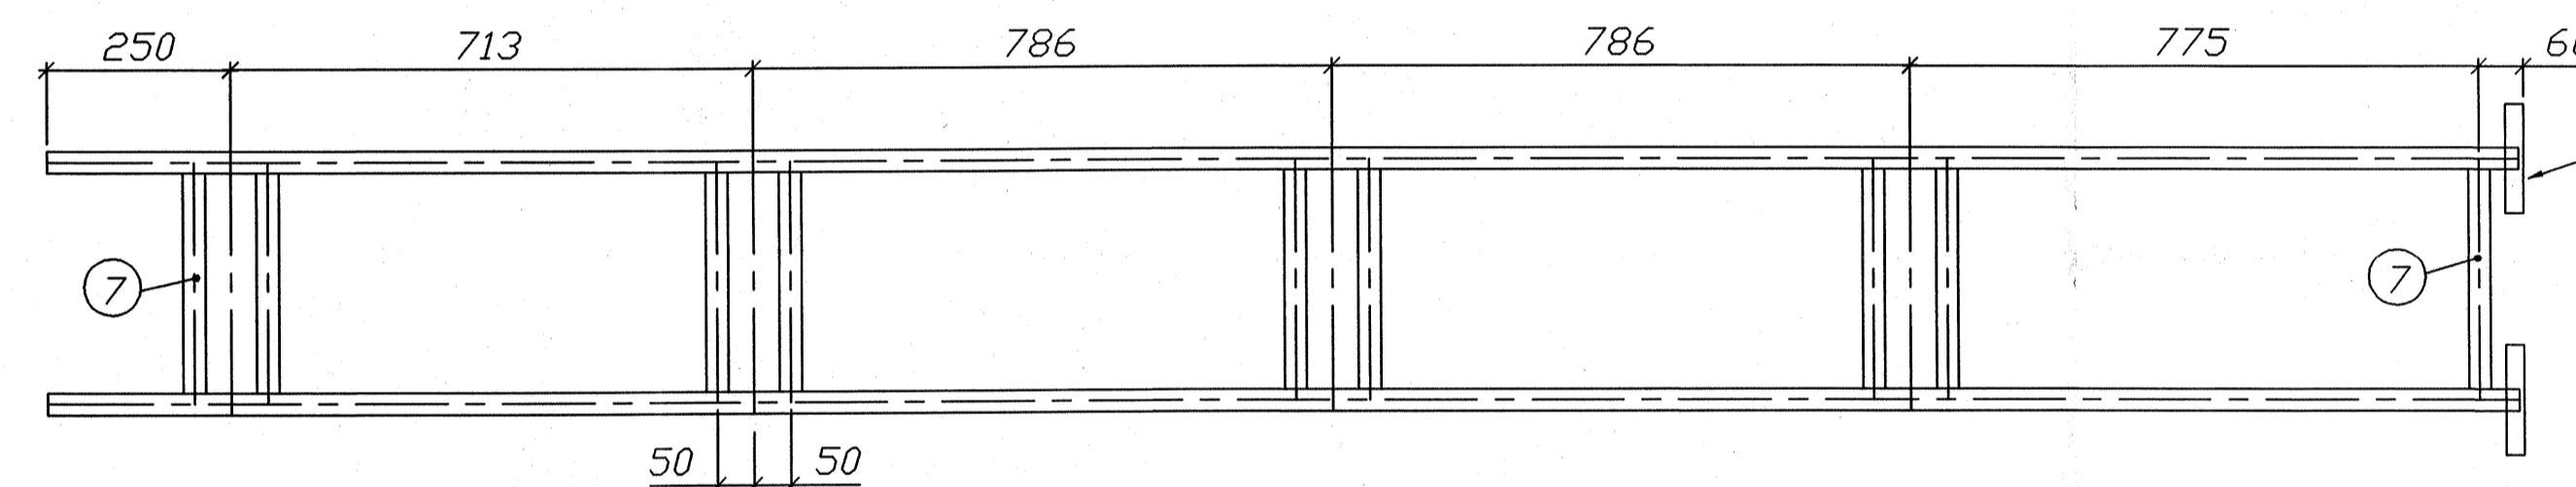


OPPRISS AV UNDERGURT.

SLUTTDOKUMENTASJON

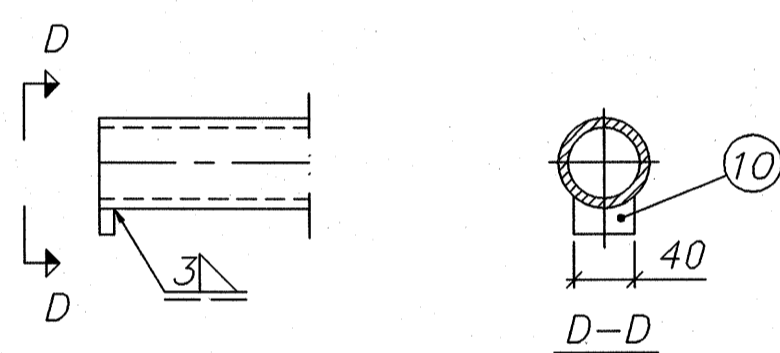

DET. 1
1:5

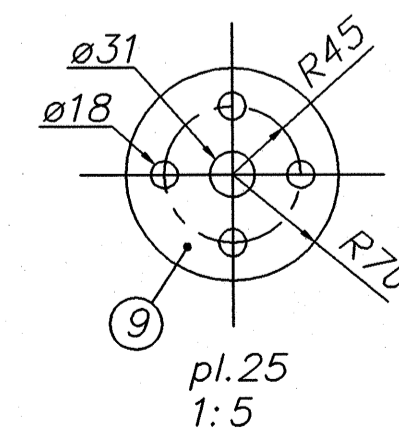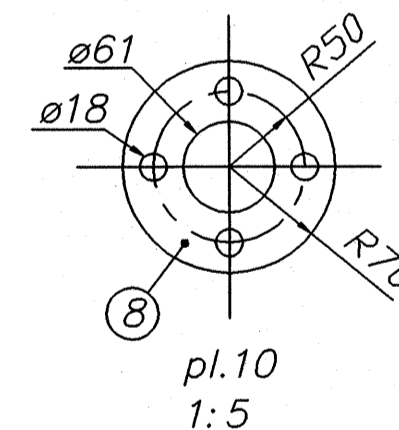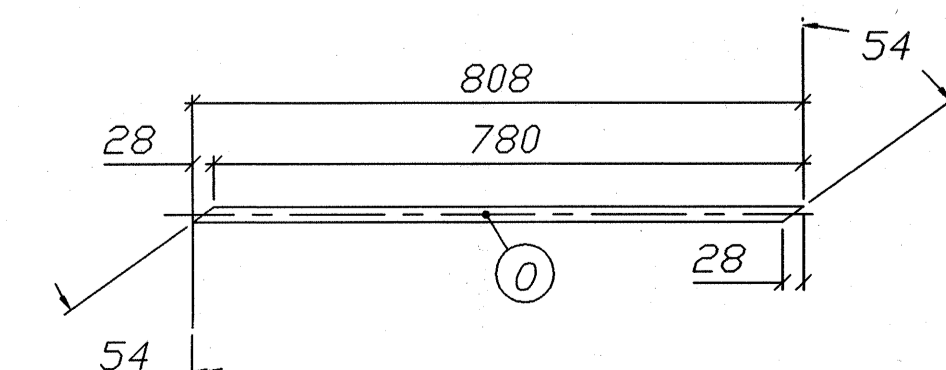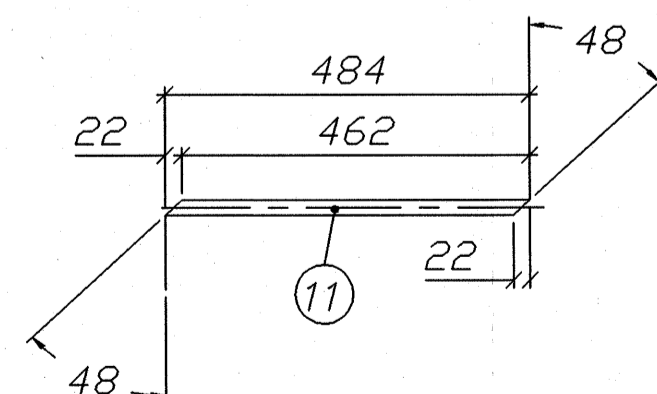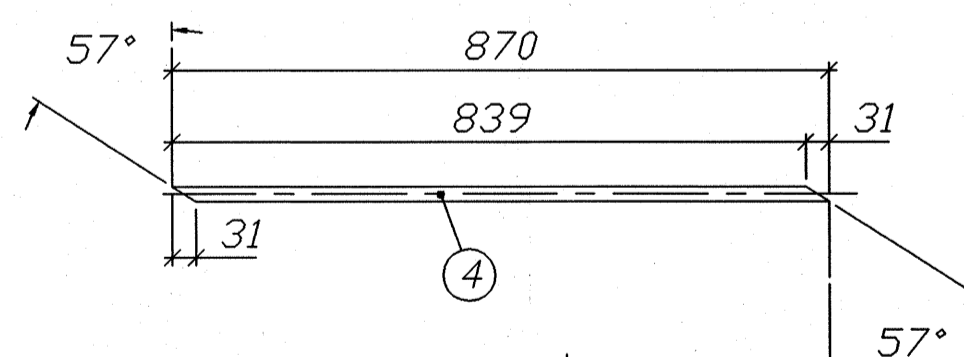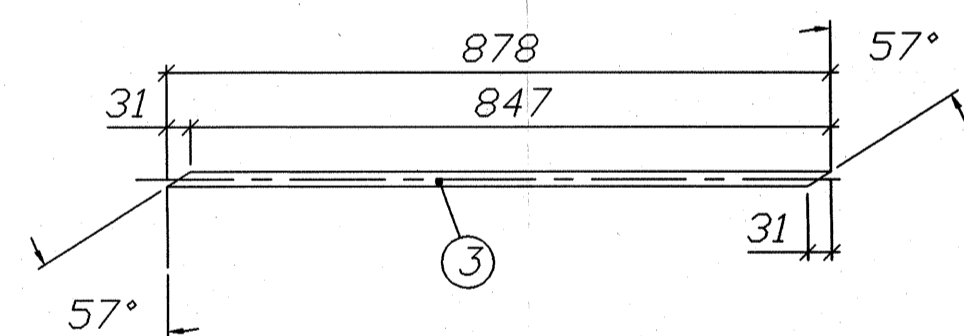


MERKNADER:

NS 3472 Kontrollklasse 2
NS 3420 Sveiseklasse B
NS 3420 Toleranseklasse 2
NS-EN 10 025 Stålkvalitet S355 J2G3

Ikke angitt sveis a=4mm.

- 1) Endeflater på flenser maskeres mot pulverlakk.
- 2) MERKING AV ÅK:
Merkeplate 3x30x130 preges med **TEGNINGSNUMMER** teksthøyde = 12mm. Platen sveises til skråstiver nær skjøt.
- 3) TIL JORDING:
Syrefast bolt Ø10x30 Påsveises på begge ender, og midten av åket. Boltene maskeres i 20mm lengde mot pulverlakk.

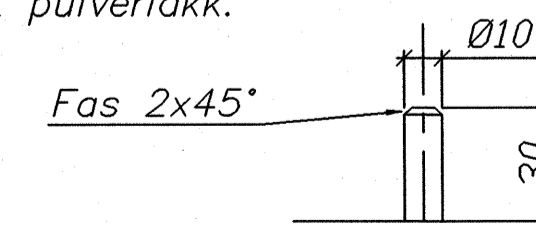

OVERFLATEBEHANDLING

Varmforsinking i.h.t. NS 1978 klasse A
Sur avfetting. Sinkfosfatering.
Pulverbelegging tykkelse 60-100µm
Farge: Grønn NCS 7005G20Y matt struktur.
Polyester.

| Pos. nr. | Navn, type, dimensjon | Antall | Materiale | Anm. |
|----------|-----------------------|--------|-----------|------|
| 11 | ø20, L=484 | 2 | S355 J2G3 | |
| 10 | pl.10x40x25 | 2 | S355 J2G3 | |
| 9 | pl.25xø140 | 2 | S355 J2G3 | |
| 8 | pl.10xø140 | 2 | S355 J2G3 | |
| 7 | ø30, L=298 | 9 | S355 J2G3 | |
| 6 | ø30, L=268 | 11 | S355 J2G3 | |
| 5 | ø20, L=452 | 4 | S355 J2G3 | |
| 4 | ø20, L=870 | 2 | S355 J2G3 | |
| 3 | ø20, L=878 | 6 | S355 J2G3 | |
| 2 | ø30, L=3364 | 2 | S355 J2G3 | |
| 1 | ø60, 3x8,0, L=4170 | 2 | S355 J2G3 | |
| 0 | ø20, L=808 | 2 | S355 J2G3 | |

| Rev. | Dato | Endring - erstating | Tegn. | Saksb. | Sign. |
|------|----------|---------------------|-------|--------|-------|
| F01 | 21.05.98 | Som bygget | JSM | JSM | JSM |
| | | | | | |

Date 21.05.98
Saksb. JSM

NSB Gardermobanen A/S

ABB Energi AS - kontrakt K-1839

Kontrakt nr. NG 85645
Leverandør: Ørsta Ståindustri AS
Arvstand Oslo S
Leverandør tegn. nr. 1834-28

DAK nr. 0014.DWG
Hor. M. Vert. M. 1:10

Parsett
OnrSde
Erstaln. for

Tekst - beskrivelse
ÅK (inntil 23 m)
4,5 m Endeseksjon

OnrSdekode

GHB tegn. nr. E000-M-TD-74-0014
NSB tegn. nr.

Rev. F01

Referanseskala (mm)
 0
 50
 100
 10000