

**MERKNADER**

TILTREKKINGSMOMENTER FOR OLJEDE/VOKSEDE GJENGER:

- ① : 15 kgm, sikres m/kontramutter.
- ②/④ : 15 kgm, sikres m/2 kjørslag.
- ⑤/⑦/⑧ : 25kgm (Forspenning er tilstrekkelig sikring)

**STYKKELISTE FOR ÅK fra 23m t.o.m. 36m**

ÅK TYPE	ANTALL SEKSJONER	ENDESEK. TYPE	MIDTSEK. TYPE	MIDTSEK. TYPE	MIDTSEK. TYPE	MIDTSEK. TYPE	MIDTSEK. TYPE	ANTALL KONSOLLER	GRUNNSETT+SKJØTEPAKKE
36.0	6	6.0	6.0	6.0	6.0	6.0	6.0	2	
35.7	6	6.0	6.0	6.0	6.0	6.0	5.7	2	
35.4	6	5.7	6.0	6.0	6.0	6.0	5.7	2	
35.1	6	6.0	6.0	6.0	6.0	6.0	5.1	2	
34.8	6	5.7	6.0	6.0	6.0	6.0	5.1	2	
34.5	6	5.7	6.0	6.0	6.0	6.0	4.8	2	
34.2	6	5.1	6.0	6.0	6.0	6.0	5.1	2	
33.9	6	5.1	6.0	6.0	6.0	6.0	4.8	2	
33.6	6	4.8	6.0	6.0	6.0	6.0	4.8	2	
33.3	6	4.8	6.0	6.0	6.0	6.0	4.5	2	
33.0	6	6.0	6.0	6.0	6.0	3.0	6.0	2	
32.7	6	6.0	6.0	6.0	6.0	3.0	5.7	2	
32.4	6	5.7	6.0	6.0	6.0	3.0	5.7	2	
32.1	6	6.0	6.0	6.0	6.0	3.0	5.1	2	
31.8	6	5.7	6.0	6.0	6.0	3.0	5.1	2	
31.5	6	5.7	6.0	6.0	6.0	3.0	4.8	2	
31.2	6	5.1	6.0	6.0	6.0	3.0	5.1	2	
30.9	6	5.1	6.0	6.0	6.0	3.0	4.8	2	
30.6	6	4.8	6.0	6.0	6.0	3.0	4.8	2	
30.3	6	4.8	6.0	6.0	6.0	3.0	4.5	2	
30.0	5	6.0	6.0	6.0	6.0	-	6.0	2	
29.7	5	6.0	6.0	6.0	6.0	-	5.7	2	
29.4	5	5.7	6.0	6.0	6.0	-	5.7	2	
29.1	5	6.0	6.0	6.0	6.0	-	5.1	2	
28.8	5	5.7	6.0	6.0	6.0	-	5.1	2	
28.5	5	5.7	6.0	6.0	6.0	-	4.8	2	
28.2	5	5.1	6.0	6.0	6.0	-	5.1	2	
27.9	5	5.1	6.0	6.0	6.0	-	4.8	2	
27.6	5	4.8	6.0	6.0	6.0	-	4.8	2	
27.3	5	4.8	6.0	6.0	6.0	-	4.5	2	
27.0	5	6.0	6.0	3.0	-	6.0	6.0	2	
26.7	5	6.0	6.0	3.0	-	6.0	5.7	2	
26.4	5	5.7	6.0	3.0	-	6.0	5.7	2	
26.1	5	6.0	6.0	3.0	-	6.0	5.1	2	
25.8	5	5.7	6.0	3.0	-	6.0	5.1	2	
25.5	5	5.7	6.0	3.0	-	6.0	4.8	2	
25.2	5	5.1	6.0	3.0	-	6.0	5.1	2	
24.9	5	5.1	6.0	3.0	-	6.0	4.8	2	
24.6	5	4.8	6.0	3.0	-	6.0	4.8	2	
24.3	5	4.8	6.0	3.0	-	6.0	4.5	2	
24.0	4	6.0	6.0	-	-	6.0	6.0	2	
23.7	4	6.0	6.0	-	-	6.0	5.7	2	
23.4	4	5.7	6.0	-	-	6.0	5.7	2	
23.1	4	6.0	6.0	-	-	6.0	5.1	2	

Grunnsett for Åk.  
For feste av konsoll til mast, og åk til konsoll.

Ppg. nr.	Antall	Varenummer.	Navn. type. dimensjon.	Standard
1	4	Tegn.nr.1834-03	U-bøyle M16 8.8 vzn	
1	16		6kt. mutter M16 8.8 vzn, til U-bøyle tegn.1834-03	DIN 934
1	8		Rund skive M16 8.8 vzn, til U-bøyle tegn.1834-03	DIN 125
2	16		6kt. skrue M20 x 65 8.8 vzn	DIN 933
2	16		6kt. mutter M20 8.8 vzn	DIN 125
2	32		Rund skive M20 8.8 vzn	DIN 125

Skjøtepakke nr.1 for Åk.  
For skjøting av åk med shims og festemateriell.


Ppg. nr.	Antall	Varenummer.	Navn. type. dimensjon.	Standard
3	2	Tegn.nr.4-4075	Shims tykkelse = 5mm vzn	
4	8		6kt. skrue M16 x 50 8.8 vzn	DIN 933
5	8		6kt. skrue M16 x 75 8.8 vzn	DIN 931
4/5	16		6kt. mutter M16 8.8 vzn	DIN 934
4/5	32		Rund skive M16 8.8 vzn	DIN 125

Skjøtepakke nr.2 for Åk.  
For skjøting av åk med shims, foringer og festemateriell.

Ppg. nr.	Antall	Varenummer.	Navn. type. dimensjon.	Standard
3	2	Tegn.nr.4-4075	Shims tykkelse = 5mm vzn	
6	12	Tegn.nr.4-4131	Foring for åk, tykkelse=15mm vzn	
7	8		6kt skrue M16 x 100 8.8 vzn	DIN 933
8	8		6kt skrue M16 x 120 8.8 vzn	DIN 931
7/8	16		6kt mutter M16 8.8 vzn	DIN 934
7/8	32		Rund skive M16 8.8 vzn	DIN 125


Standard sammenkobling av seksjoner: Grunnsett

For feste av konsoll til mast, og åk til konsoll.

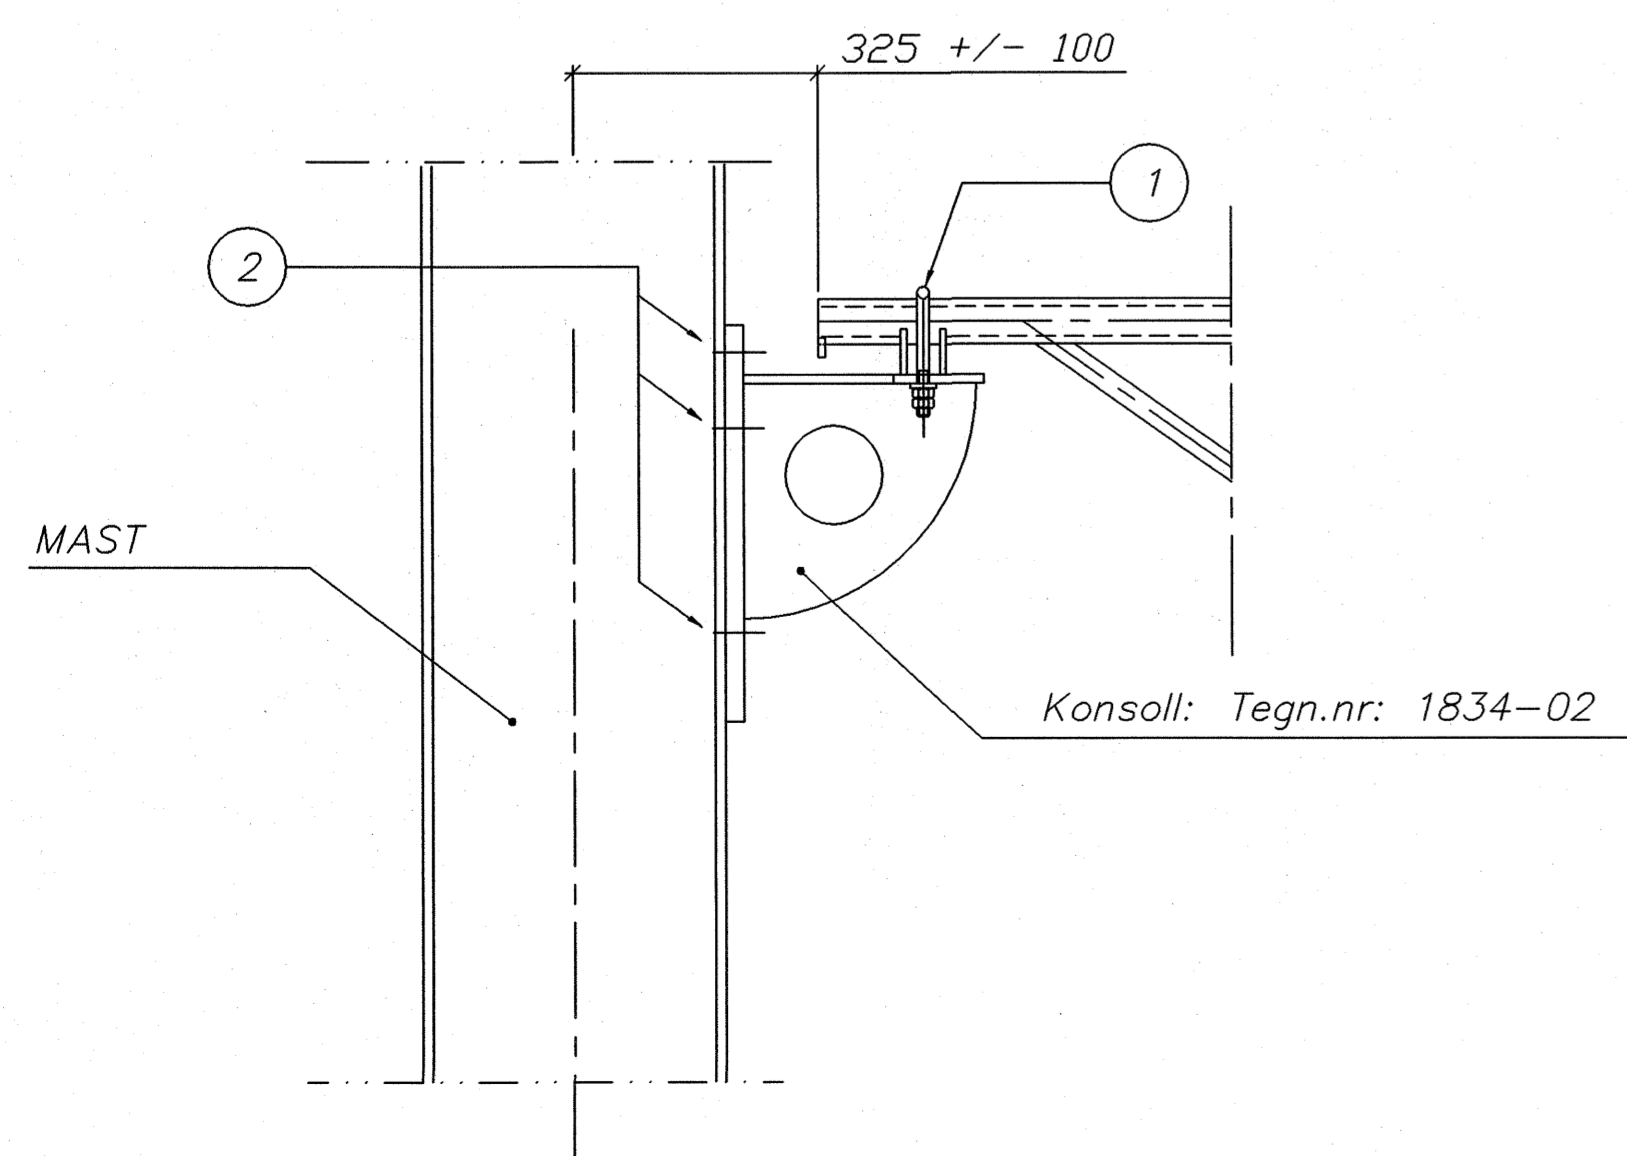

Standard sammenkobling av seksjoner: Skjøtepakke nr.1 for Åk.


For skjøting av åk med shims og festemateriell.

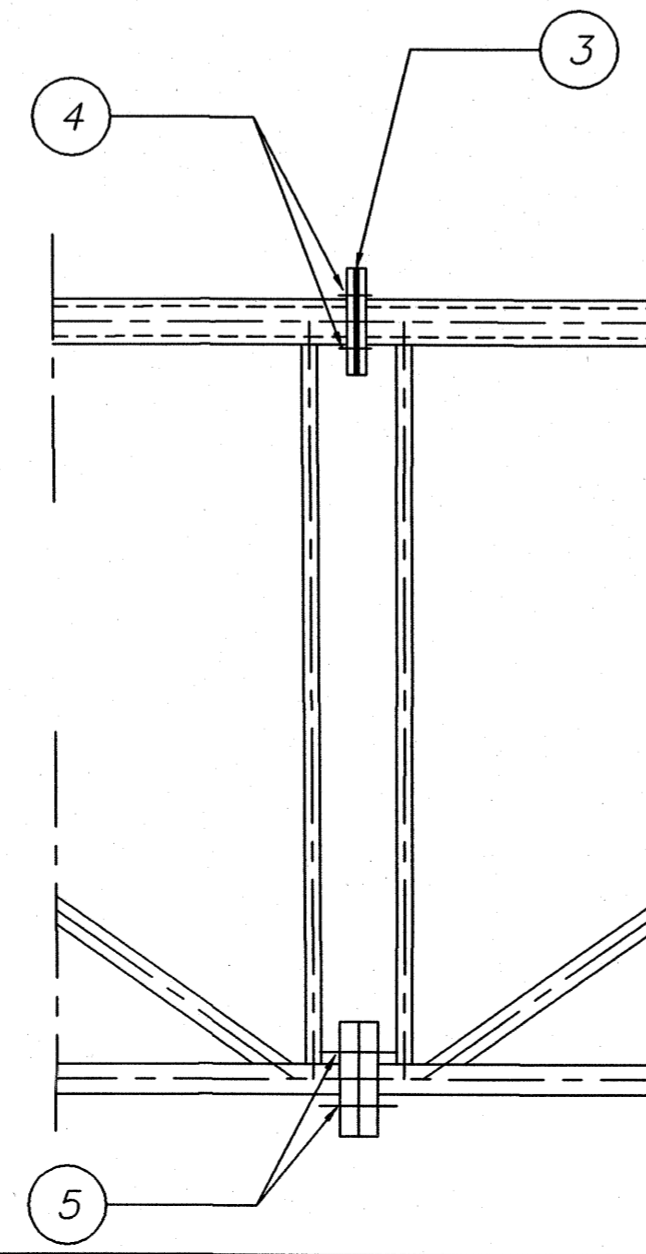

Alternativ sammenkobling av seksjoner: Skjøtepakke nr.2 for Åk.

For skjøting av åk med shims, foringer og festemateriell.

Lengden kan justeres med 3 lag 15mm foringer i over og undergurt.(Pos.nr.6)

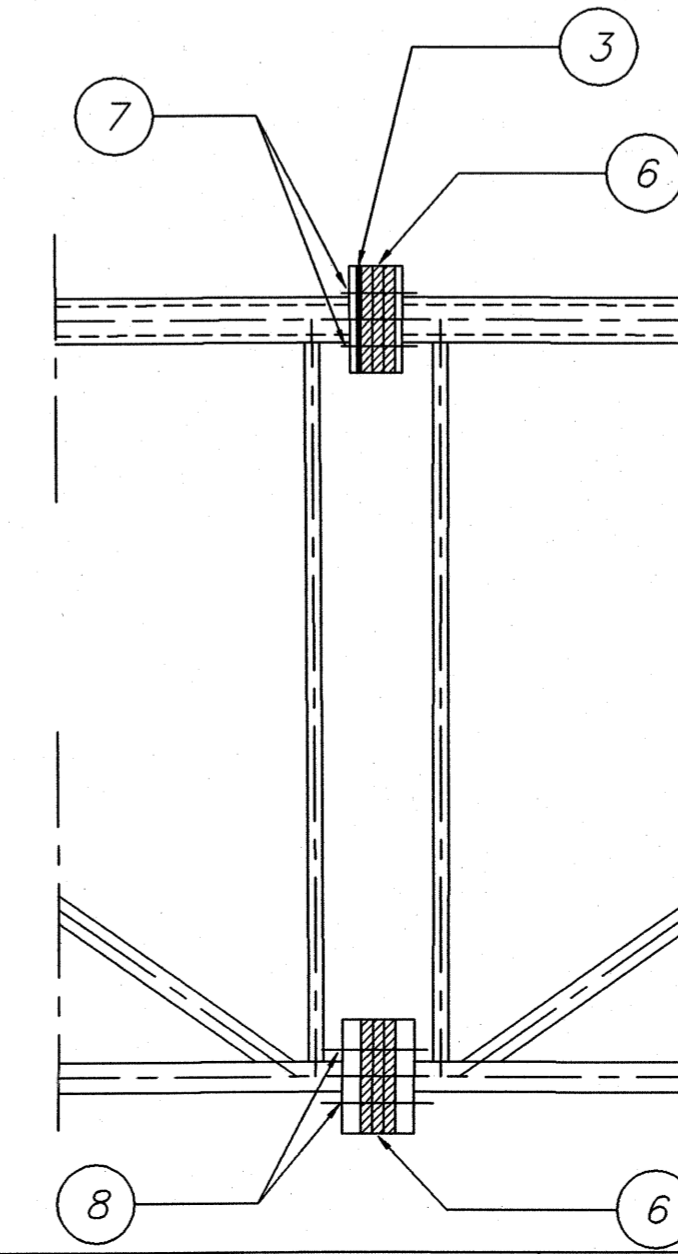

SE EGNE PAKKELISTER FOR GRUNNSETT OG SKJØTEPAKKE !

F01	21.05.98	Som bygget	JSM	JSM	JSM
Rev.	Dato	Endring - erstatning	Tegn.	Saksb.	Sign.
			Date 21.05.98		
			Saksb. JSM		
<b>NSB Gardermobanen A/S</b>					
ABB Energi AS - kontrakt K-1839					
Kontrakt nr.	Leverandør:		Ørsta Stålindustri AS		
NG 85645			DAK nr. 0027.DWG		
Avstand Oslo S	Leverandør tegn. nr.		1834-71		
Parsell			Hor. M. Vert. M. Ark. bet.		
Område			Erstatn. for		
Tekst - beskrivelse			Områdekode		
Åk (fra 23 m t.o.m. 36 m) MONTERING AV ÅK					
GHB tegn. nr.	E000-M-TD-74-0027		Rev. F01		
NSB tegn. nr.			Rev.		

Dette dokument tilhører ABB Kraft AS og må ikke kopieres eller offentliggjøres til andre personer uten tillatelse. ABB Kraft AS