


3	3	Sylinderstift syrefast A4 ø10*30			
1	2	FOTPLATE TEGN. NR 4-4062		52	
1	1	IPE 400 KVAL.S355/J2	8625	572	
Ant.	Pos.	Vare nr.	Navn, dim., kval.	Kpl.	Vekt Anm

Fotplaten underside merkes med 12mm høy tekst

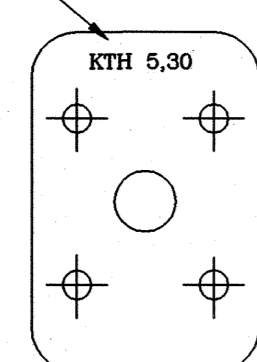

Merking

Overflatebehandling

Varmforsinking i.h.t. NS 1978 klasse A
 Sur avfetting. Sinkfosfatering.
 Pulverbelegging tykkelse 60-100my
 Farge: Grønn NCS 9005G20Y matt struktur.
 Polyester porekvalitet.

SLUTTDOKUMENTASJON

F01	21.05.98	Som bygget	JSM	JSM	JSM
Rev.	Dato	Endring - erstatning	Tegn.	Sakst.	Sign.
NSB Gardermobanen A/S			Dato 21.05.98		
ABB Energi AS - kontrakt K-1839			Sakst. JSM		
Kontrakt nr.	Leverandør		DA		
NG 85645	Ørsta Stålindustri AS		DAK nr. 0029.DWG		
Arvstand Oslo S	Leverandør tegn. nr.		Hor. M. 1:20		
	2-3593B		Ark. bet.		
Område			Erstatn. for		
Tekst - beskrivelse			Områdekode		
ÅKMAST FOR UTLIGGER GARDERMOBANEN					
GHS tegn. nr.	E000-M-TD-74-0029		Rev. F01		
NSB tegn. nr.			Rev.		

Dette dokument tilhører ABB Krafte AS og må ikke kopieres eller utleies uten tillatelse fra ABB Krafte AS.
 ENE 1038 A