


SLUTTDOKUMENTASJON

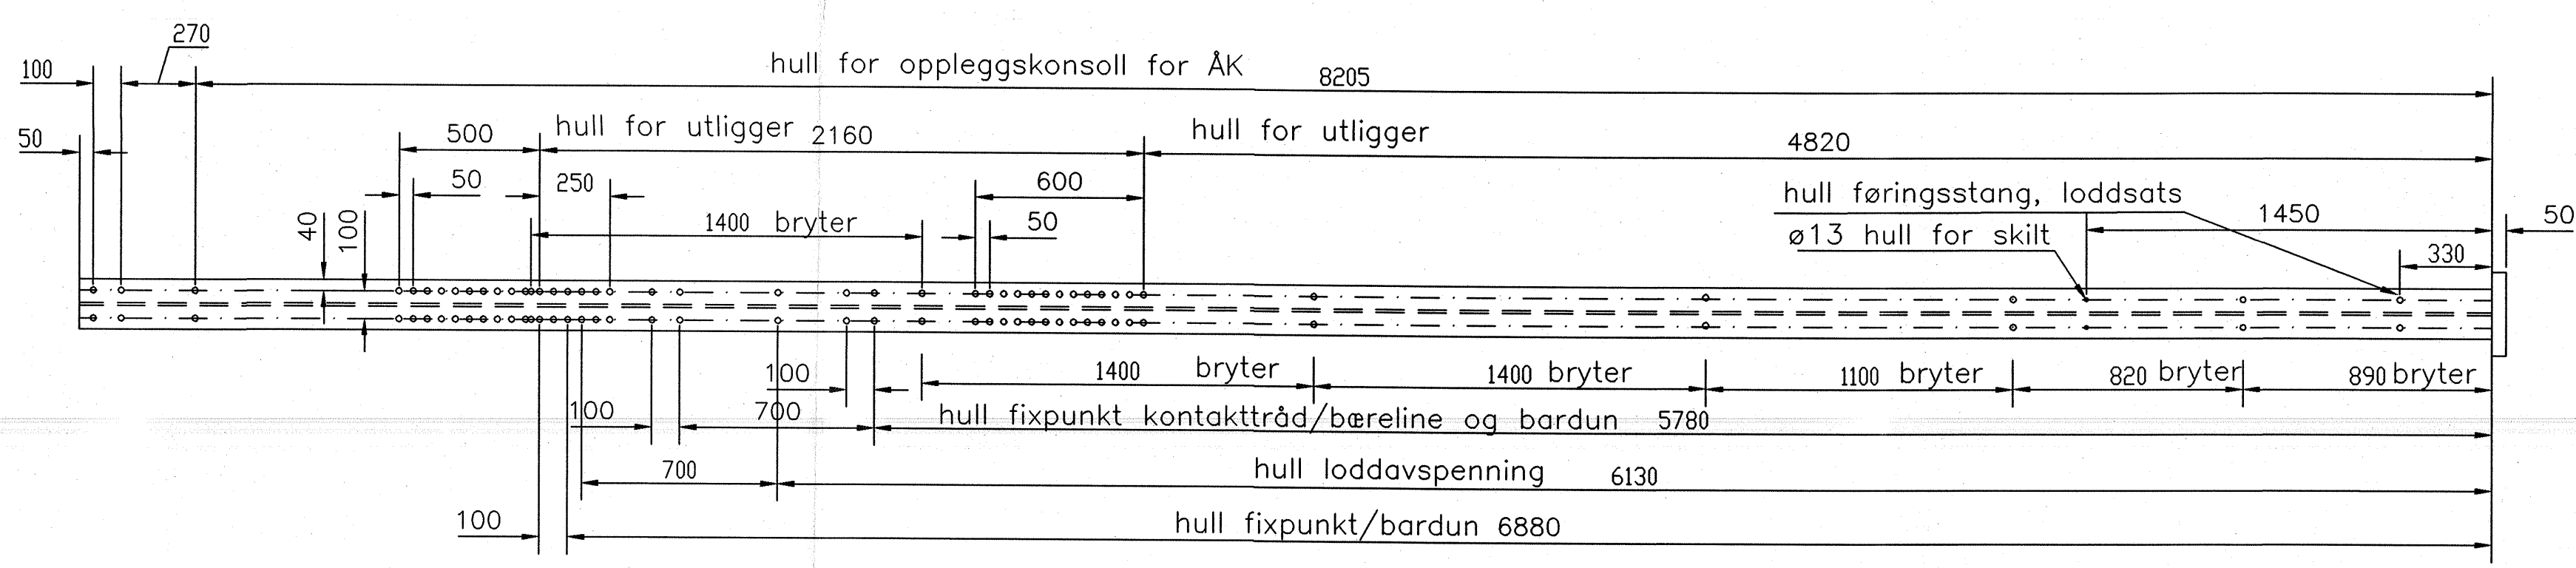

Ant.	Pos.	Vare nr.	Navn, dim., kval.	Kpl.	Vekt	Anm
3	3		Sylinderstift syrefast A4 ø10*30			
1	2		FOTPLATE TEGN. NR 4-4062		52	
1	1		IPE 400 KVAL.S355/J2	8625	572	

Ikke målsatte hull ø22

Overflatebehandling.

Varmforsinking i.h.t. NS 1978 klasse A
 Sur avfetting. Sinkfosfatering.
 Pulverbelegging tykkelse 60-100µm
 Farge: Grønn NCS 9005G20Y matt struktur.
 Polyester porekvalitet.

Rev.	Dato	Endring - erstatning	Tegn.	Saksb.	Sign.
F01	21.05.98	Som bygget	JSM	JSM	JSM

NSB Gardermobanen A/S		Dato	21.05.98
ABB Energi AS - kontrakt K-1839		Saksb.	JSM
Kontrakt nr.	NG 85645	Leverandør:	Ørsta Stålinndustri AS
Avstand Oslo S	Leverandør tegn. nr.	2-3594A	Hor. M. Vert. M. 1:20
Parsell		Ark. bet.	
Overide		Erstatn. for	
Tekst - beskrivelse		Overidekode	
MAST FOR BRYTER OG ÅK GARDERMOBANEN			
GHB tegn. nr.	E000-M-TD-74-0030	Rev.	F01
NSB tegn. nr.		Rev.	

Dette dokument tilhører ABB Kraft AS og skal behandles som konfidensielt. For ytterligere informasjon, se ABB Kraft AS. ENE 1108 A