

Referanseskala (mm)





V 0

Utfer	Prosjektansvarlig nr.
Ehnet	Bl. nr.
Kontroll	N. bl.
Utg.	

Dette dokument tilhører ABB Kraft AS og må ikke offentliggjøres, brukes eller kopieres til tredje person uten vår tillatelse.

Utfer	Basisdok. nr.
Ehnet	Bl. nr.
Kontroll	N. bl.
Utg.	

ENE 1109 A

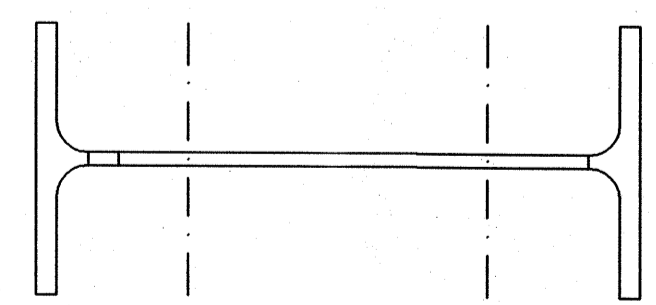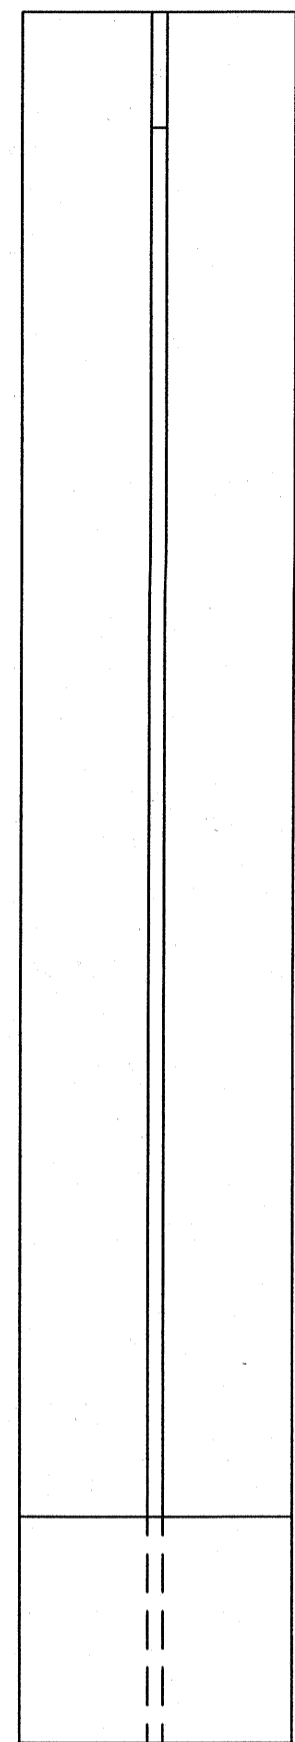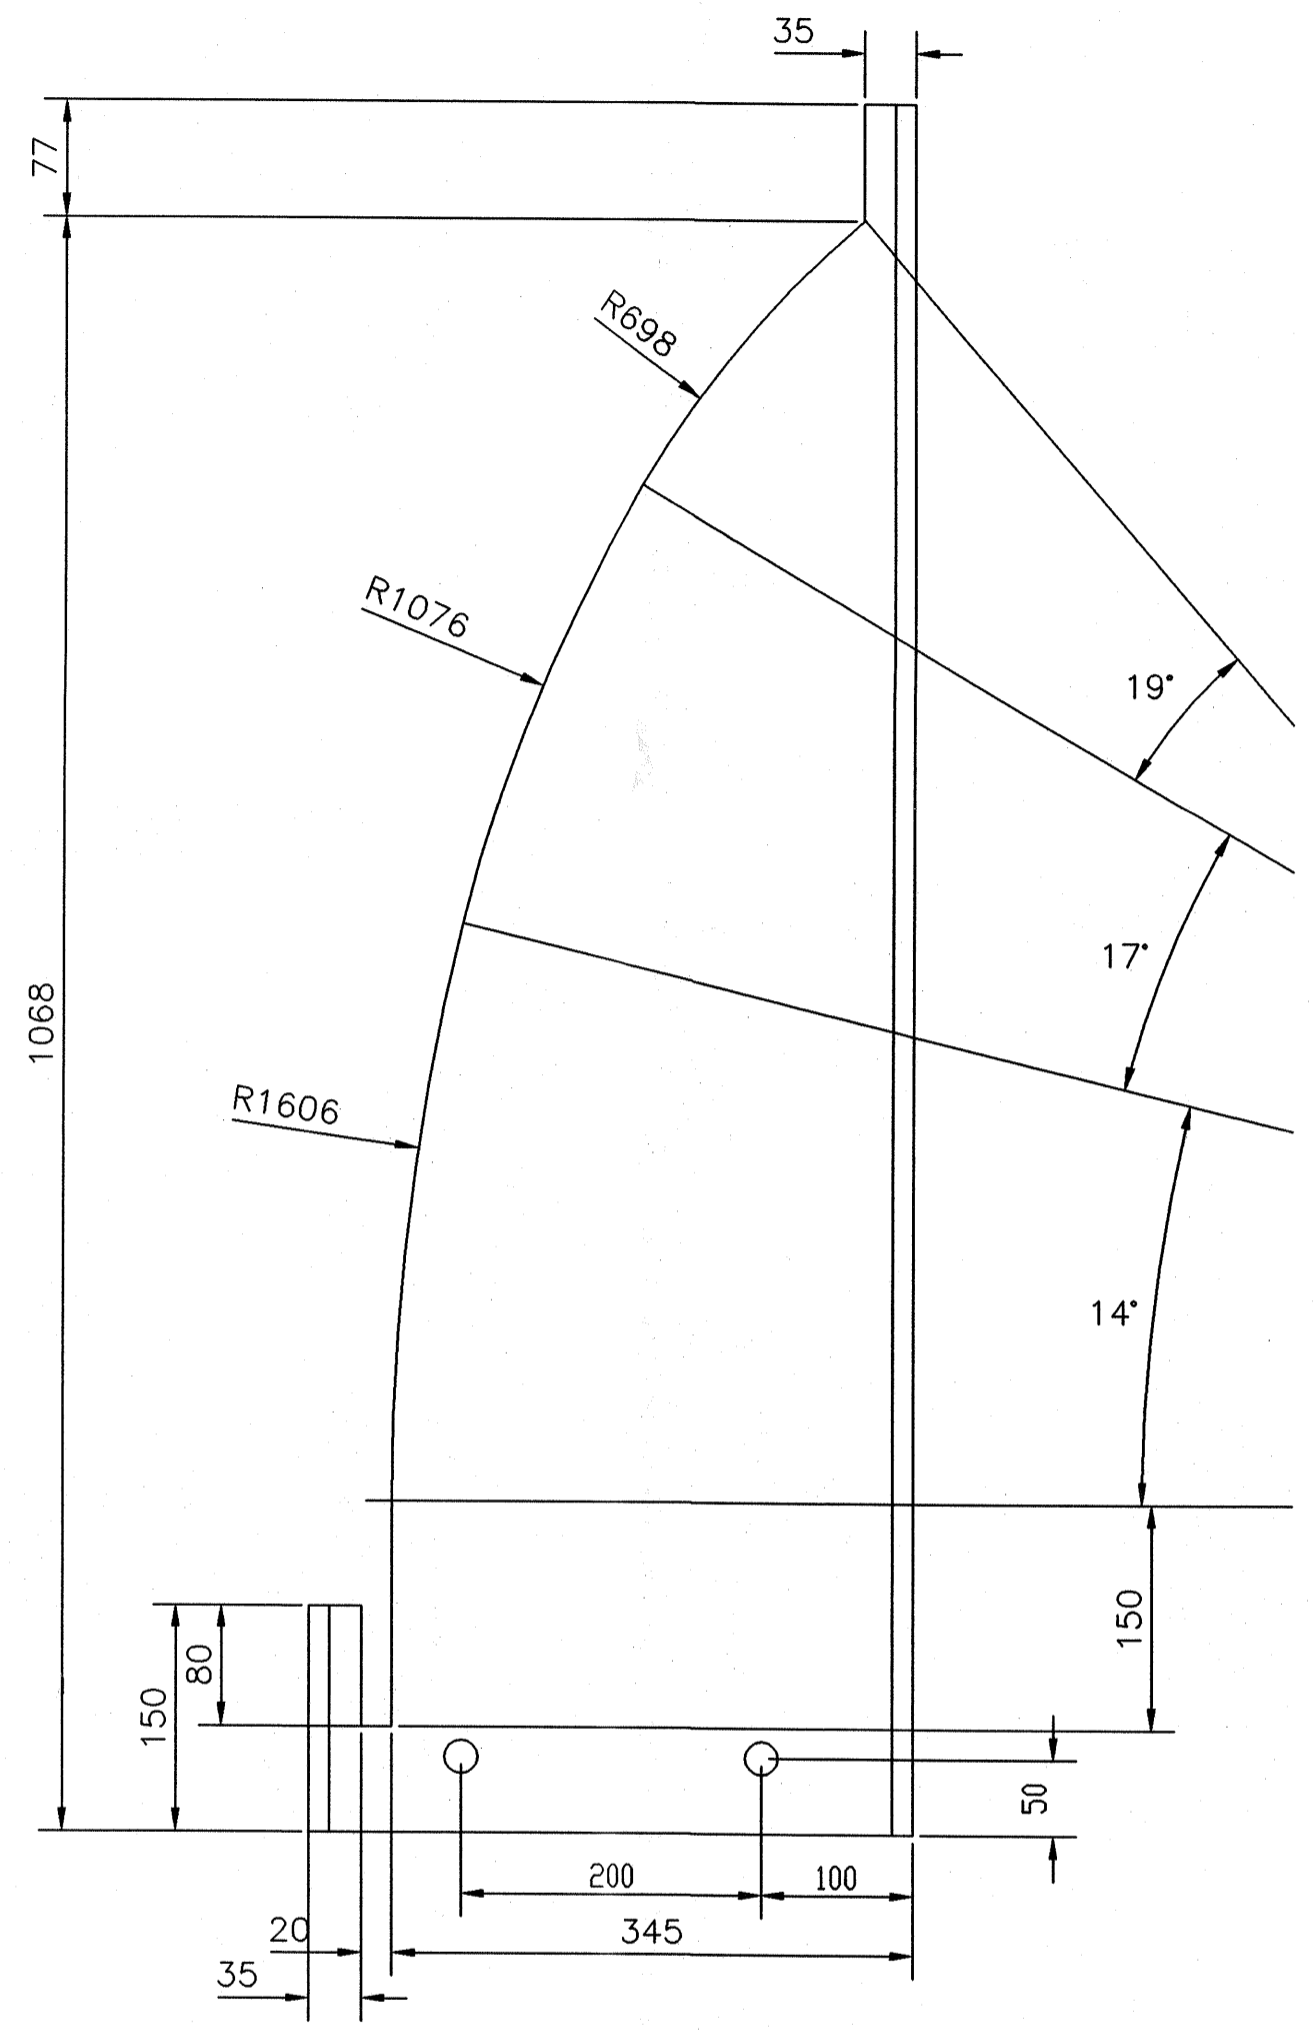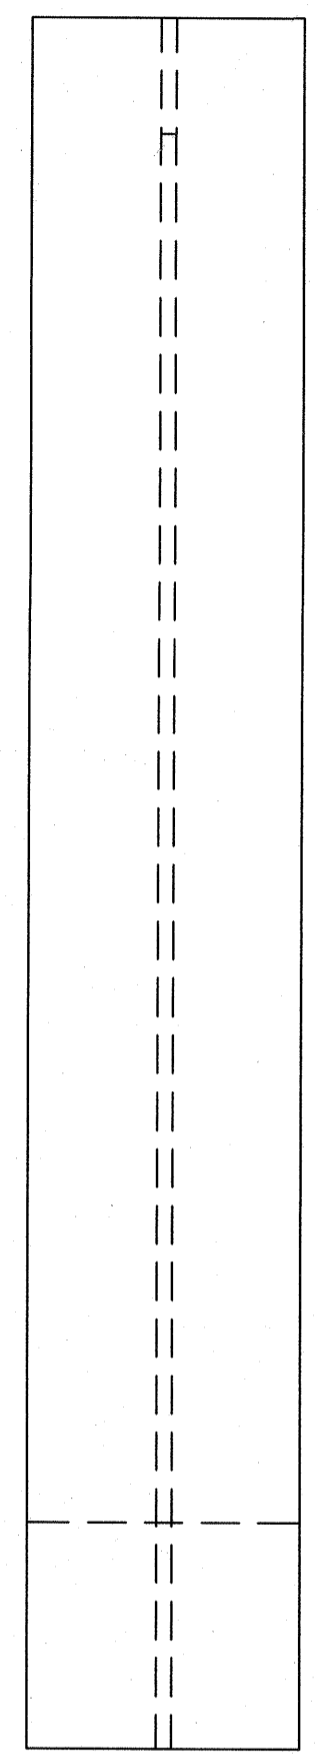

Merknader.

NS 3472 Kontrollklasse 2  
NS 3420 Toleranseklasse 2

Overflatebehandling.

Varmforsinking i.h.t. NS 1978 klasse A  
Sur avfetting. Sinkfosfatering.  
Pulverbelegging tykkelse 60-100my  
Farge: Grønn NCS 9005G20Y matt struktur.  
Polyester.

**SLUTTDOKUMENTASJON**

ALLE HULL Ø22

1	1	IPE 400 KVAL. S355J2G3	1145		NS-EN10025
Ant.	Pos.	Vare nr. Navn, dim., kval.	Kpl.	Vekt	Anm

F01	21.05.98	Som bygget	JSM	JSM	JSM
Rev.	Dato	Endring - erstatning	Tegn.	Saksb.	Sign.
<b>NSB Gardermobanen A/S</b>			Date 21.05.98		
ABB Energi AS - kontrakt K-1839			Saksb. JSM		
Kontrakt nr.	Leverandør:	Ørsta Stålindustri AS	DA		
NG 85645			DAK nr.	0034.DWG	
Avstand Oslo S	Leverandør tegn. nr.	2-3599	Hor. M.	1:5	
Parcell			Ark. bet.		
Område			Erstatn. for		
Tekst - beskrivelse			Områdekode		
LØS TOPP YTTERMAST GARDERMOBANEN					
GMB tegn. nr.	E000-M-TD-74-0034		Rev.	F01	
NSB tegn. nr.			Rev.		