




SLUTTDOKUMENTASJON

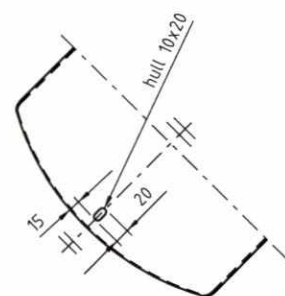

Snitt B-B

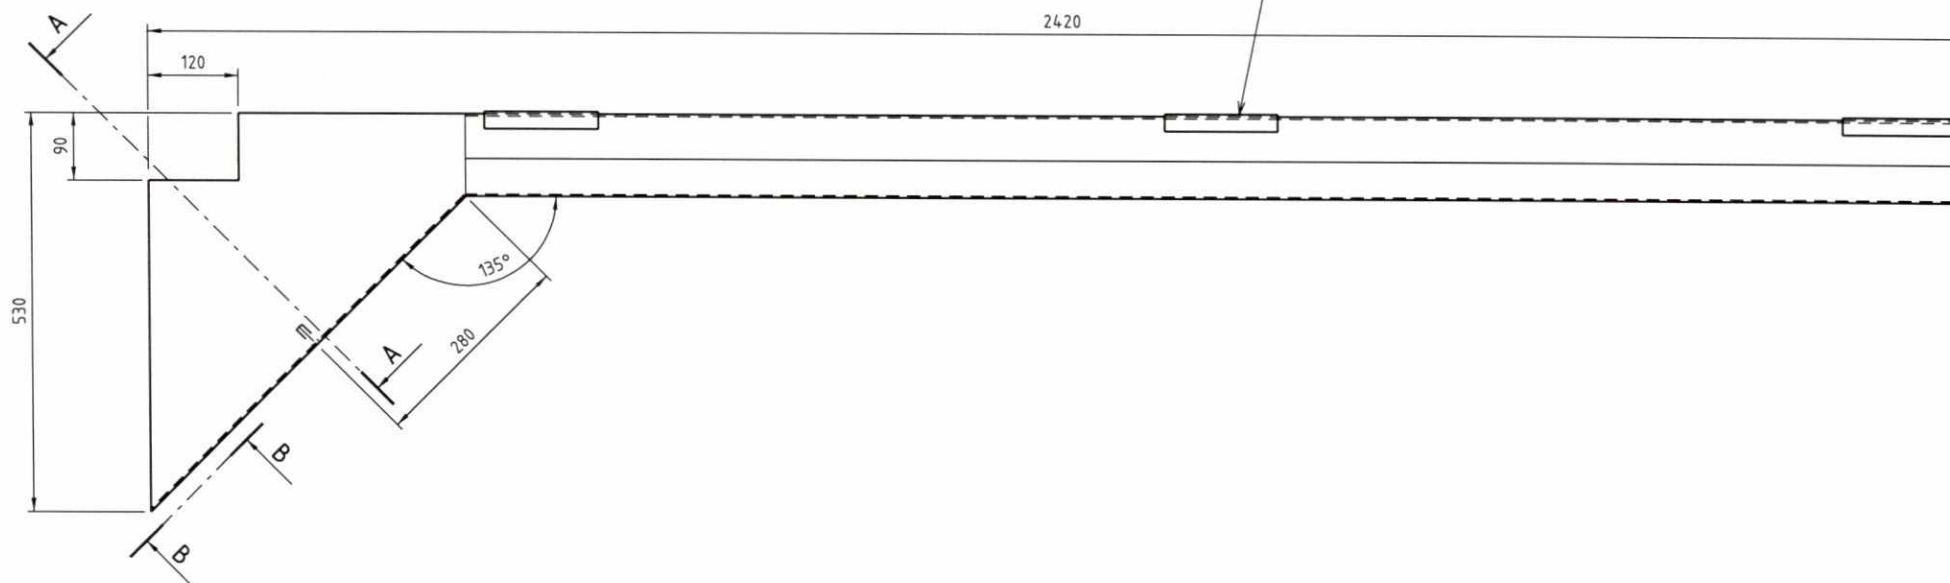

Snitt A-A

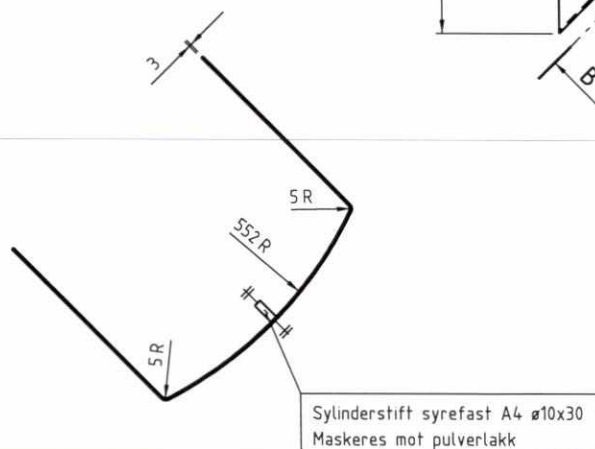

Sylinderstift syrefast A4 ø10x30
Maskeres mot pulverlakk

Materiale:

3 mm varmvälset stålplate
kvalitet S235JRG2

Overflatebehandling:

Varmforsinking i.h.t. NS 1978 klasse A
Sur avfetting Sinkfosfatering
Pulverbelegg tykkelse 60-100 my
Farge: Grønn NCS 9005G20Y matt struktur.
Polyester

Tilbehør:

3 stk. sekskantskruer M12 x 140 DIN 931, kvalitet rustfri A4
3 stk. underlagsskiver 13 DIN 125, kvalitet rustfri A4
Skruer og skiver pulverlakeres i samme farge
som kabekdekstler

F02	09.12.98	Sam bygget	FØR	FØR	ALA
B01	19.09.96	For bygging	FØR	FØR	ALA
Rev	Dato	Endring - årsrning	Tegn	Saksh	Sign
NSB Gardermobanen A/S			Date 19.09.96		
ABB Energi AS - kontrakt K-1839			Saksh FØR		
Kontrakt nr			DA		
Leverandør			DAK nr		
ABB Kraft AS			DAK nr		
Ansvarlig Oslo S	Leverandør tegn nr		Hor. M. Vert. H.		1.5
9BET010042-PAA			Ark bet		
Parcell			Ersattn for		
Der Side			Der Sidekode		
Tegn - beskrivelse			KABELDEKSEL		
GMB tegn nr			E000-M-TD-74-0035		Rev F02
NSB tegn nr			Rev		