

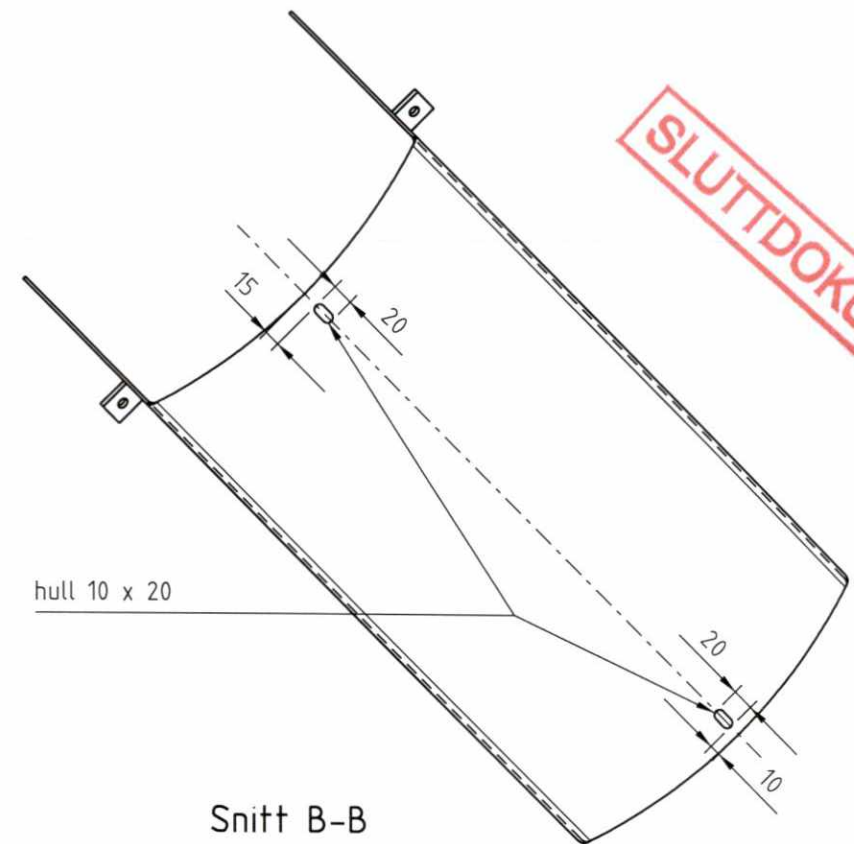
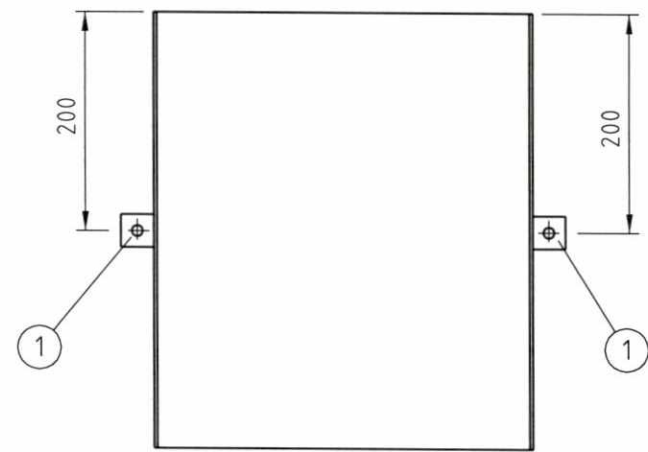
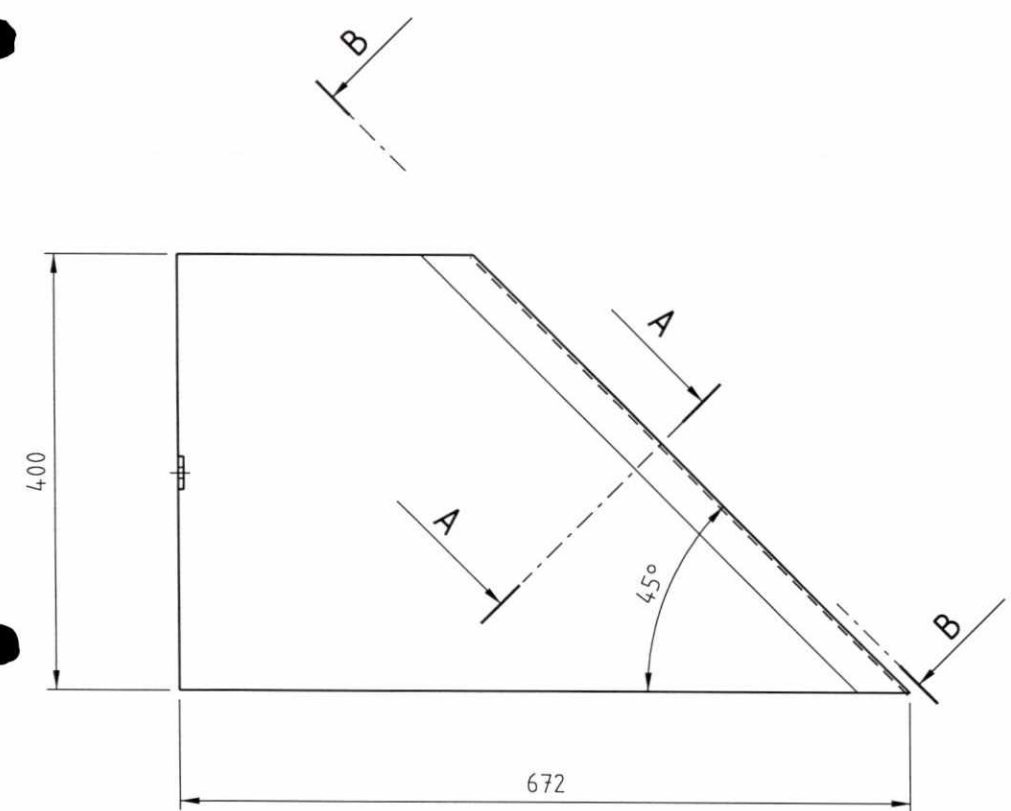



SLUTTDOKUMENTASJON

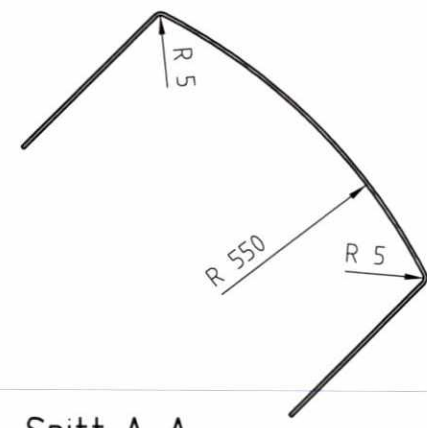

Snitt B-B

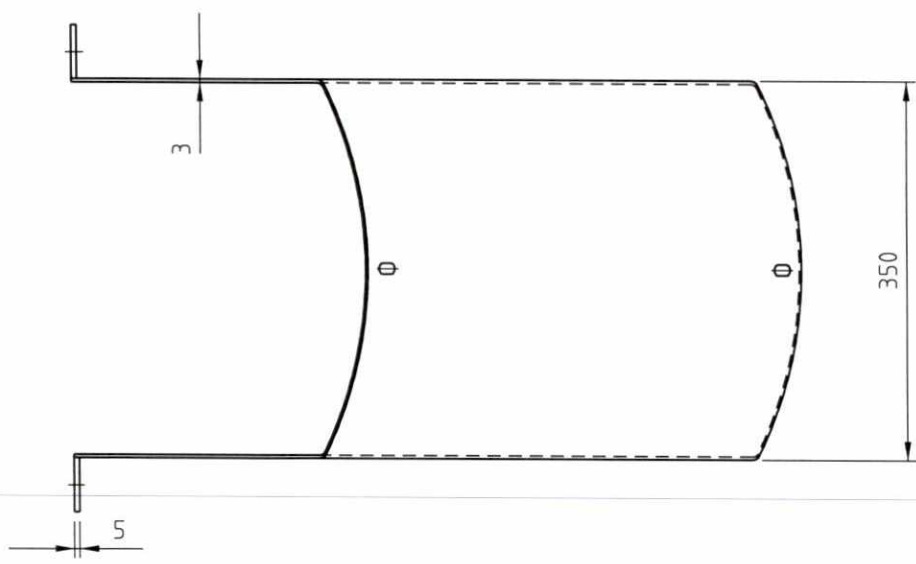

Snitt A-A

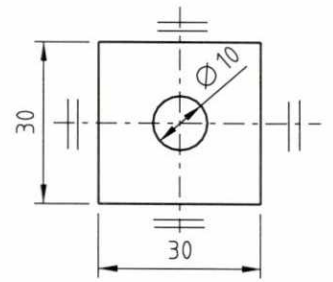

Pos.1
M 1:1

Materiale:
3 mm varmvulset stålplate
kvalitet S235JRG2

Overflatebehandling:
Varmforsinking i.h.t. NS 1978 klasse A
Sur avfetting. Sinkfosfatering.
Pulverbelegg tykkelse 60-100 my
Farge: Grønn NCS 9005G20Y matt struktur.
Polyester

F02	09.12.98	Som bygget	FØR	FØR	ALA
B01	19.09.96	For bygging	FØR	FØR	ALA
Rev.	Dato	Endring - erstatning	Tegn	Saksb.	Sign.
			Dato	19.09.96	
			Saksb.	FØR	
			DA		
			DAK nr.		
Kontrakt nr.	Leverandør: ABB ABB Kraft AS		Hor. M.	1:5	
Avstand Oslo S	Leverandør tegn. nr. 9BET010042-PAB		Vert. M.		
Parsell			Ark bet.		
Område			Erstatn. for		
Tekst - beskrivelse			Områdekode		
KABELDEKSEL					
GMB tegn. nr.	E000-M-TD-74-0036		Rev.	F02	
NSB tegn. nr.			Rev.		