


Sveising fotplate

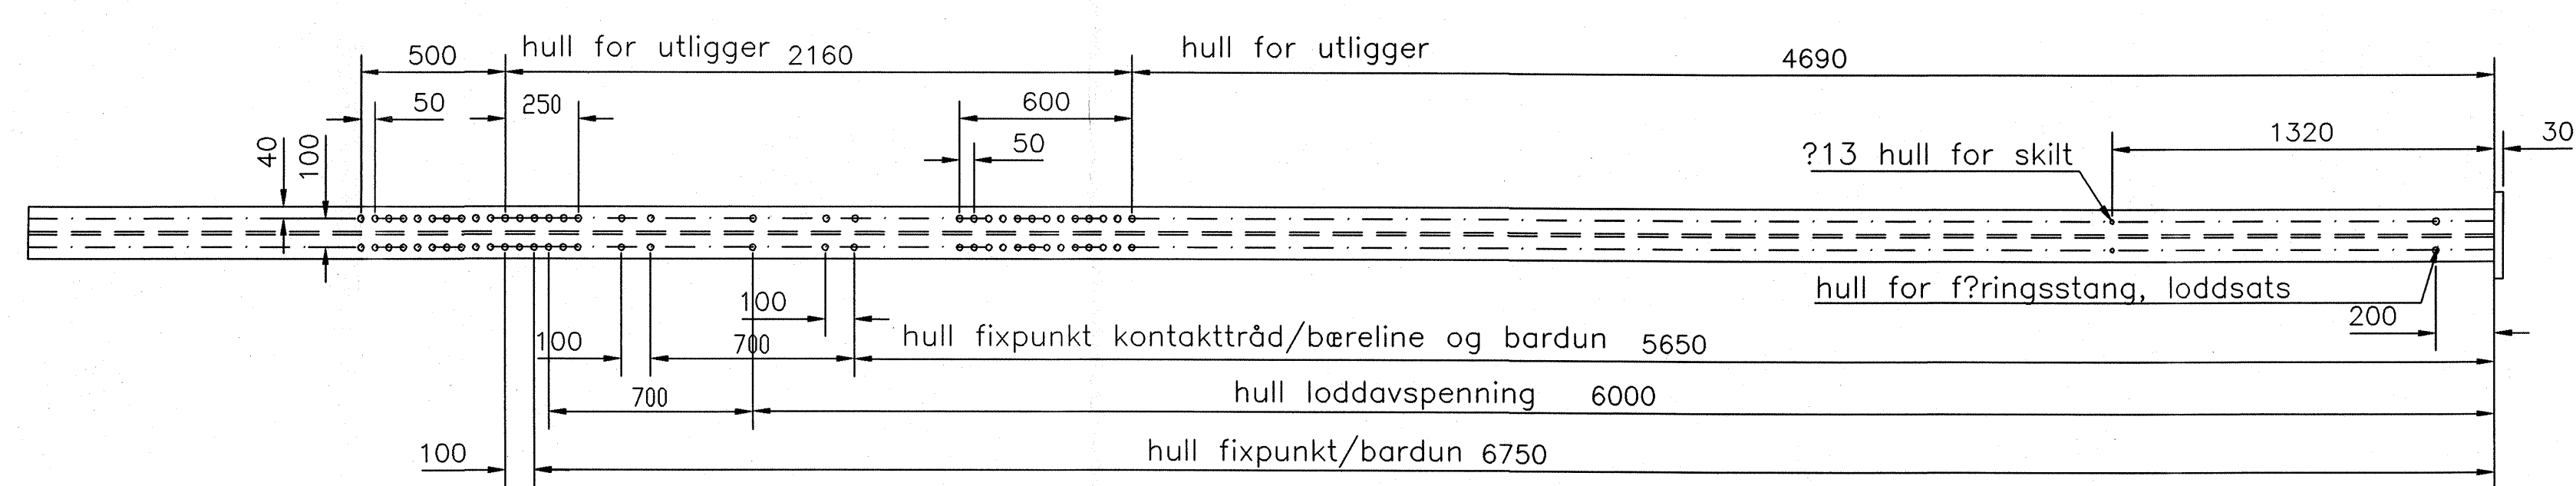

Ikke m?lsatte hull ?22  
a-m?l er 7mm p? alle sveiser

SLUTTDOKUMENTASJON

4	3	Stiver 12mm		1.4	
1	2	FOTPLATE 30mm, St52-3		75	
1	1	IPE 400 KVAL.S355/J2	8495	572	
Ant.	Pos.	Vare nr.	Navn, dim., kval.	Kpl.	Vekt Anm

F01	22.05.98	Som bygget	JSM	JSM	JSM
Rev.	Dato	Endring - erstatning	Tegn.	Saksh.	Sign.
NSB Gardermobanen A/S			DAK nr. JSM		
ABB Energi AS - kontrakt K-1839			DA		
Kontrakt nr.	NG 85645	Leverandør:	Ørsta Stålindustri AS	DAK nr.	0044.DWG
Avstans Oslo S	Leverandør tegn. nr.	2-3603		Hor. M.	1:20
Parsell			Ark. bet.		
Område			Erstahn. for		
Tekst - beskrivelse			Områdeskode		
PRØVEMAST NORMALMAST FOR UTLIGGER GARDERMOBANEN					
GHB tegn. nr.	E000-M-TD-74-0044		Rev.	F01	
NSB tegn. nr.			Rev.		

Dette dokument tilhører ABB Kraft AS og må ikke reproduseres, brukes eller bli offentliggjort til tredje person uten ABB Kraft AS tillatelse.  
 ABB Kraft AS  
 ENE 108 A