



SLUTTDOKUMENTASJON

Ikke målsatte hull ø22

Ant.	Pos.	Vare nr.	Navn, dim., kval.	Kpl.	Vekt	Anm
2	3		Sylinderstift syrefast A4 ø10*30			
1	2		FOTPLATE TEGN. NR 4-4062		52	
1	1		IPE 400 KVAL.S355J2G3	8625	572	NS-EN10025

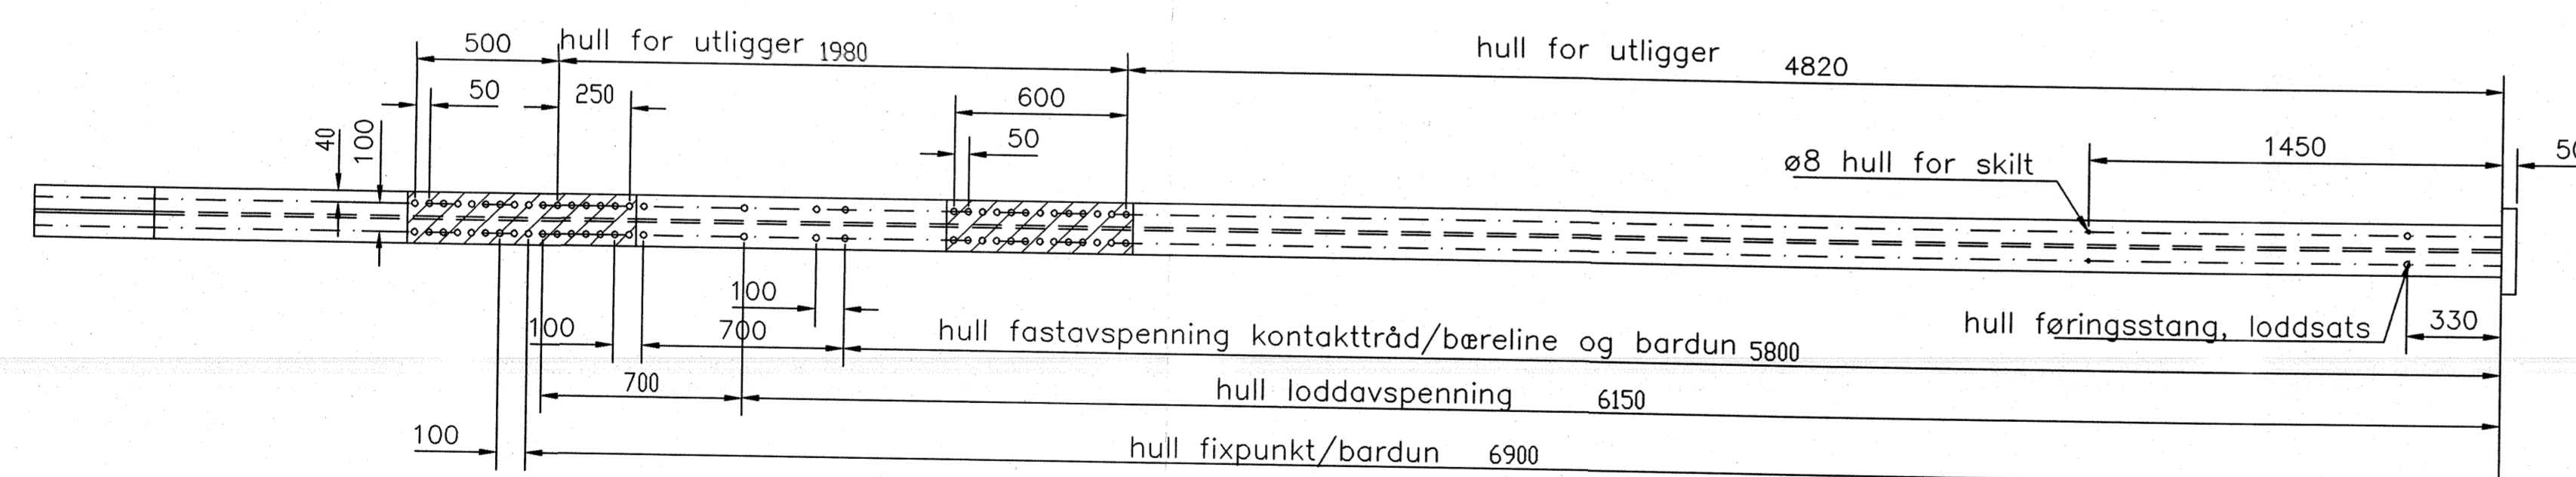

Fotplatens underside merkes med 12mm høy tekst

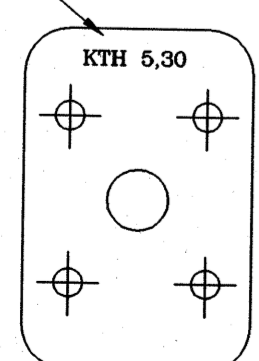

Merking

Merknader.

- NS 3472 Kontrollklasse 2
- NS 3420 Toleranseklasse 2
- NS 3420 Sveiseklasse B

Overflatebehandling.

Varmforsinking i.h.t. NS 1978 klasse A
 Sur avfetting. Sinkfosfatering.
 Pulverbelegging tykkelse 60-100µm
 Farge: Grønn NCS 9005G20Y matt struktur.
 Polyester.

Oppmerka felt maskeres før lakkering

Rev.	Dato	Endring - erstatning	Tegn.	Sakst.	Sign.
F01	22.05.98	Som bygget	JSM	JSM	JSM

NSB Gardermobanen A/S		Date	22.05.98
ABB Energi AS - kontrakt K-1839		Sakst.	JSM
Kontrakt nr.	NG 85645	Leverandør:	Ørsta Stålund AS
Avstand Oslo S	Leverandør tegn. nr.	DAK nr.	0050.DWG
	2-3610A	Hor. M. Vert. M.	1:20
Tegn. nr. E000-M-TD-74-0050		Rev.	F01

Dette dokument tilhører ABB Kraft AS og skal håndteres som konfidensielt. For ytterligere informasjon se www.abb.com
 ENE 1108 A