

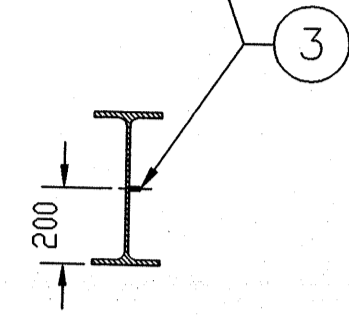




Bolt maskeres i 20mm  
 lengde mot pulverlakk

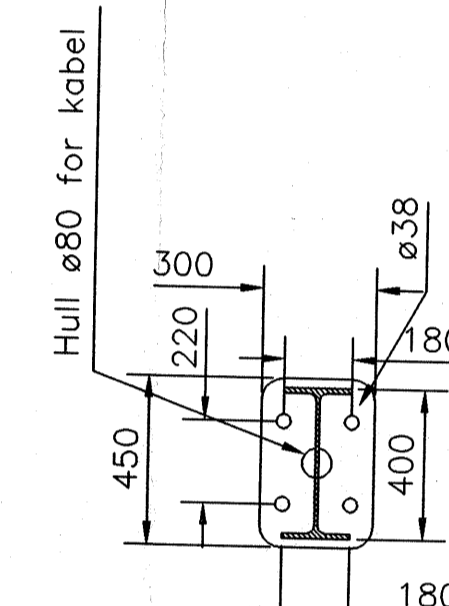

SNITT B-B

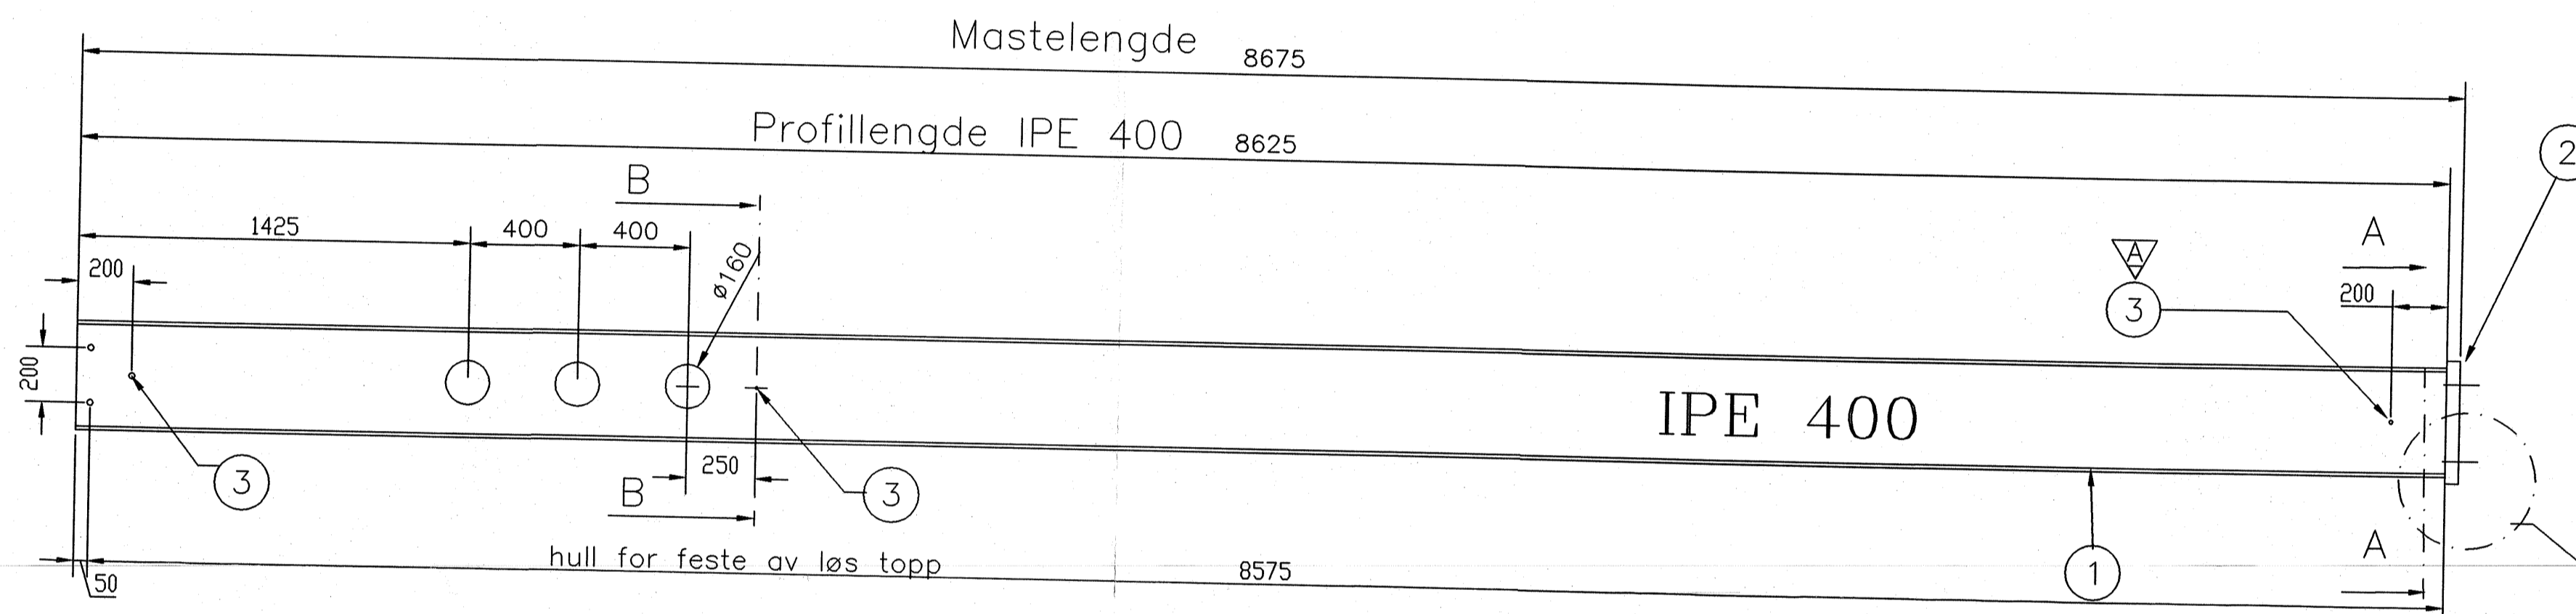

SNITT A-A

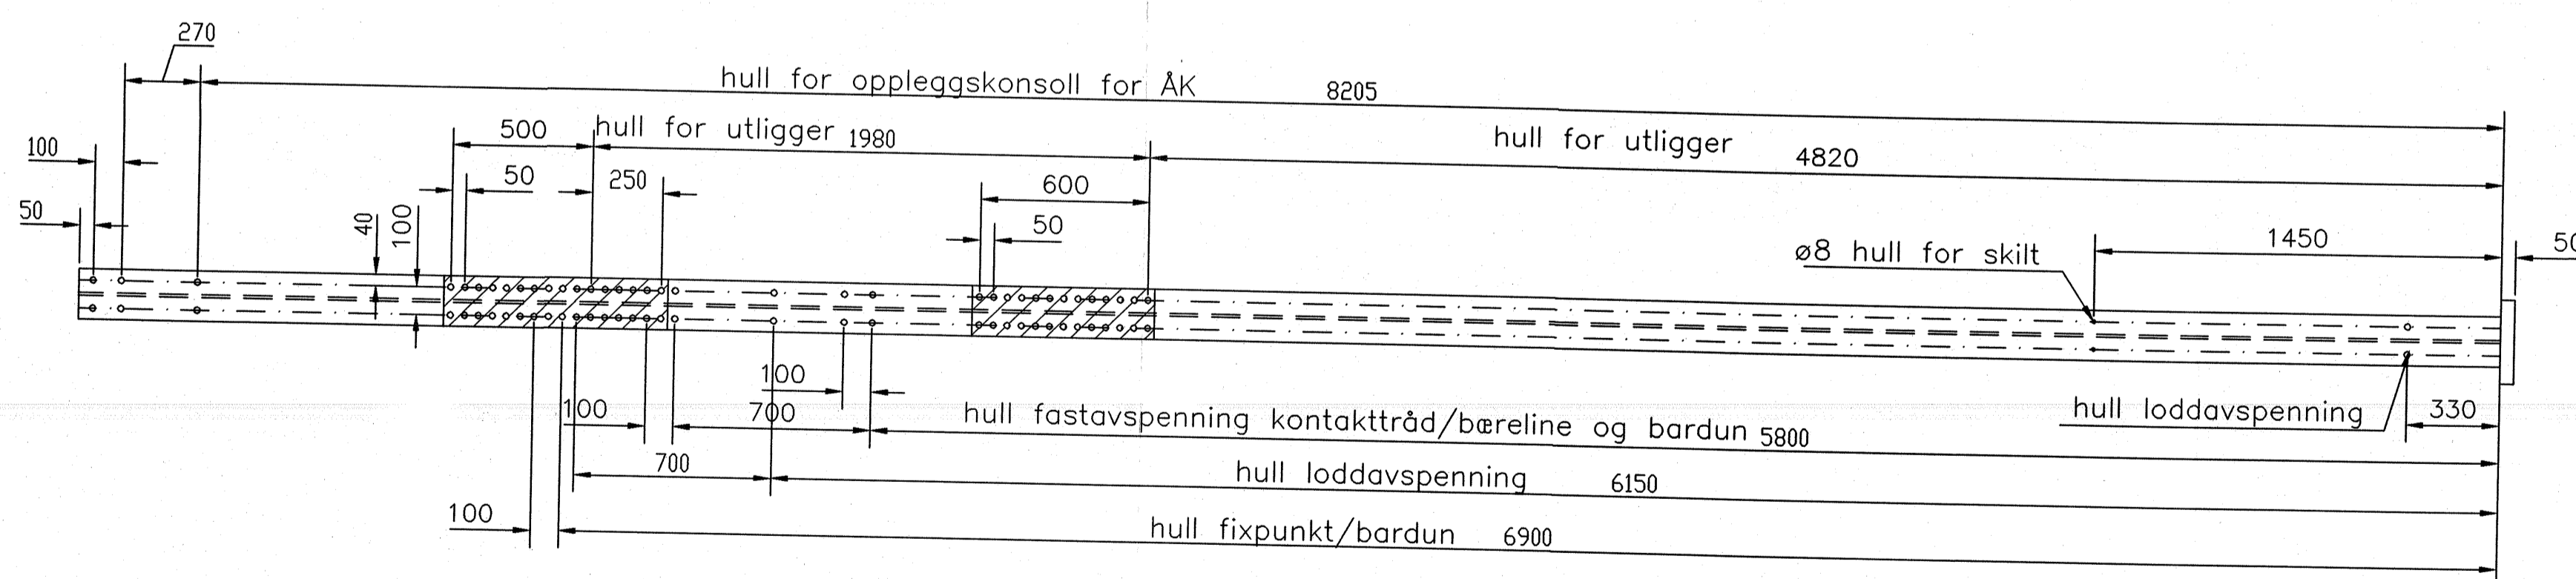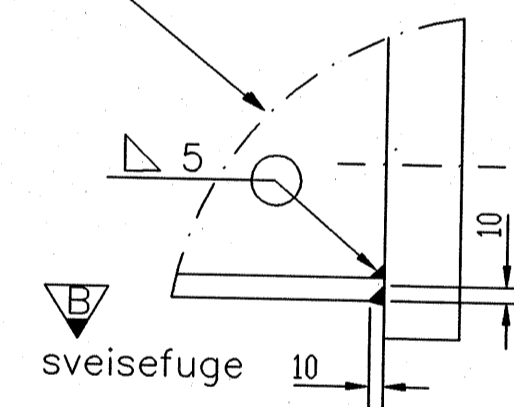

Ikke målsatte hull ø22

Ant.	Pos.	Vare nr.	Navn, dim., kval.	Kpl.	Vekt	Anm
3	3		Sylinderstift syrefast A4 ø10*30			
1	2		FOTPLATE TEGN. NR 4-4062		52	
1	1		IPE 400 KVAL.S355J2G3	8625	572	NS-EN10025

**SLUTTDOKUMENTASJON**

Rev.	Dato	Endring - erstatning	Tegn.	Saksh.	Sign.
F01	22.05.98	Som bygget	JSM	JSM	JSM
<b>NSB Gardermobanen A/S</b> ABB Energi AS - kontrakt K-1839 Kontrakt nr. NG 85645 Avstand Oslo S			Date 22.05.98 Saksh. JSM DA DAK nr. 0051DWG Hor. M. 1:20 Vert. M. Ark. bet.		
Leverandør: Ørsta Ståindustri AS Leverandør tegn. nr. 2-3611B			Område Erstatn. for Områdekode		
Teksf - beskrivelse <b>MIDTMAST M. LØS TOPP            FOR ÅK OG UTLIGGER            GARDERMOBANEN</b>			Områdekode		
GHD tegn. nr. E000-M-TD-74-0051 NSB tegn. nr.			Rev. F01		

Merknader.


NS 3472 Kontrollklasse 2  
 NS 3420 Toleranseklasse 2  
 NS 3420 Sveiseklasse B

Overflatebehandling.

Varmforsinking i.h.t. NS 1978 klasse A  
 Sur avfetting, Sinkfosfatering.  
 Pulverbelegging tykkelse 60-100µ  
 Farge: Grønn NCS 9005G20Y matt struktur.  
 Polyester.

Oppmerka felt maskeres  
 for lakkering

Merking

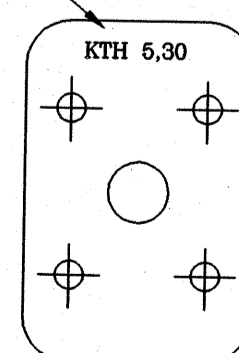

Dette dokument er utarbeidet av ABB Energi AS og er eiendom for ABB Energi AS. Det er ikke tillatt å kopiere eller offentliggjøre innholdet i dette dokumentet uten tillatelse fra ABB Energi AS.  
 ENE 1008 A