
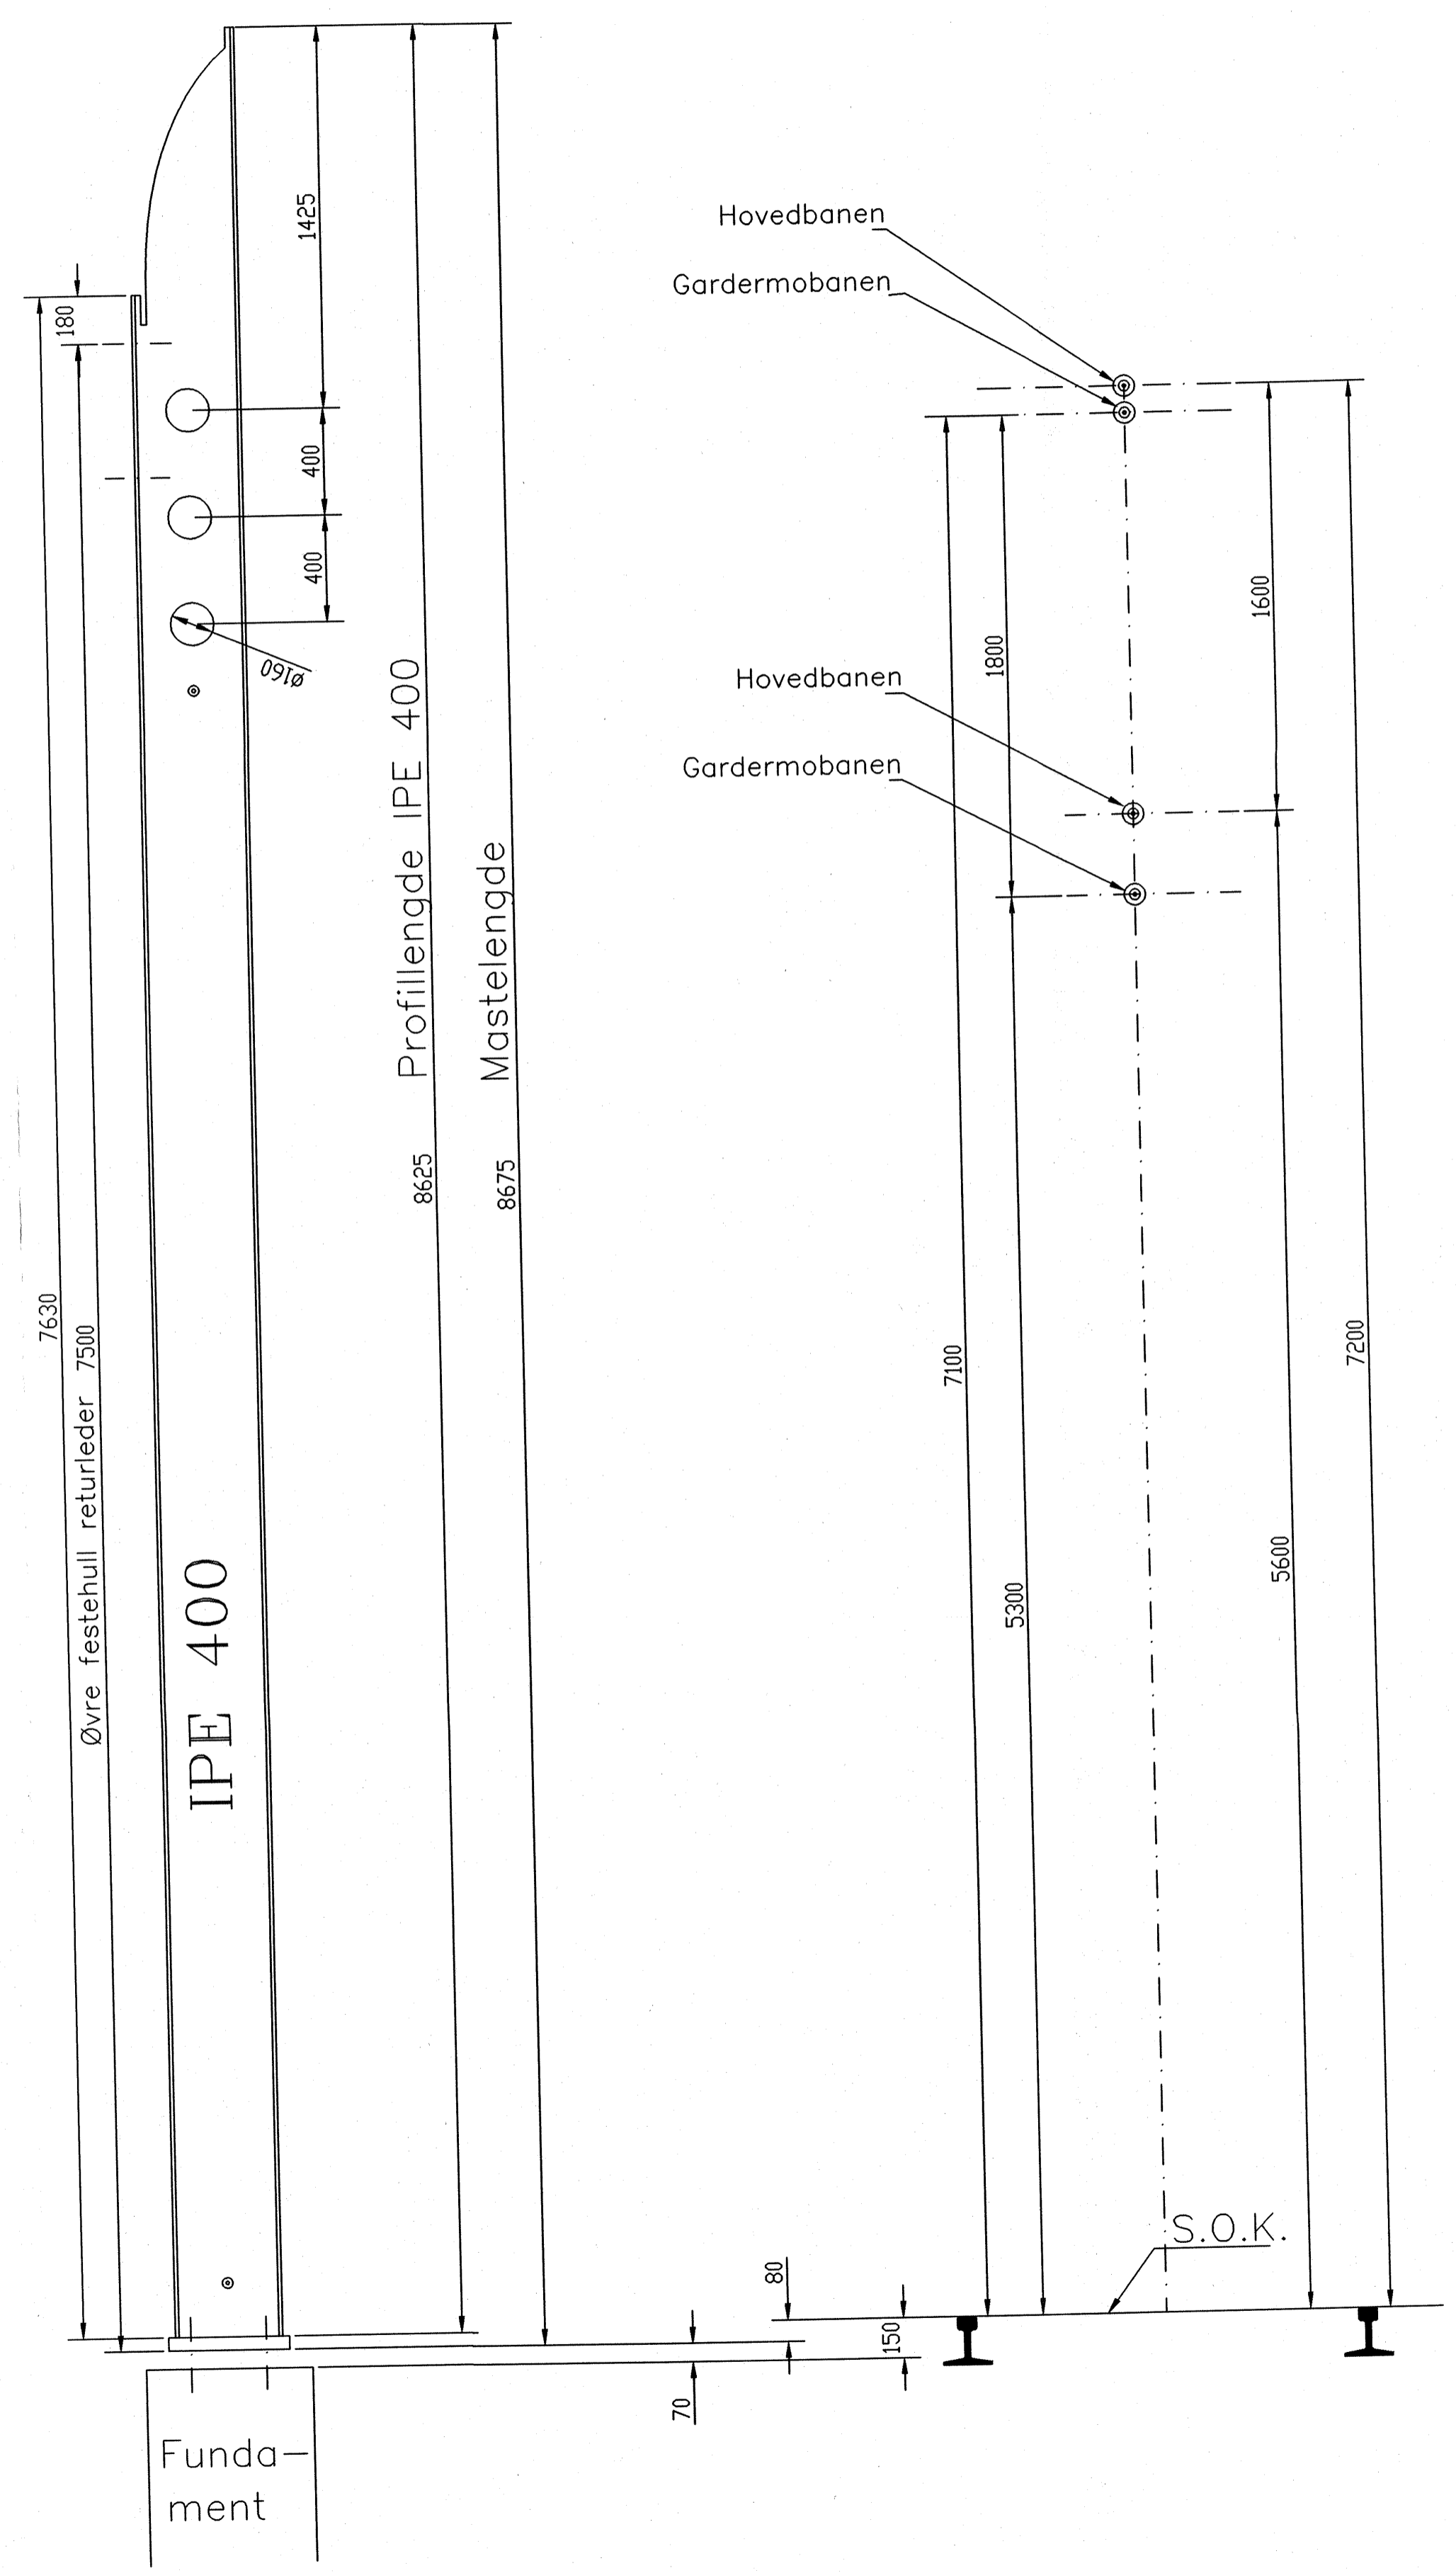


Referanseskala (mm)

UTSETT
Kontroll
Bl. nr.
N. N.

Dette dokument tilhører ABB Kraft AS og må
frempe person uten tillatelse
ABB Kraft AS

UTSETT
Kontroll
Bl. nr.
N. N.

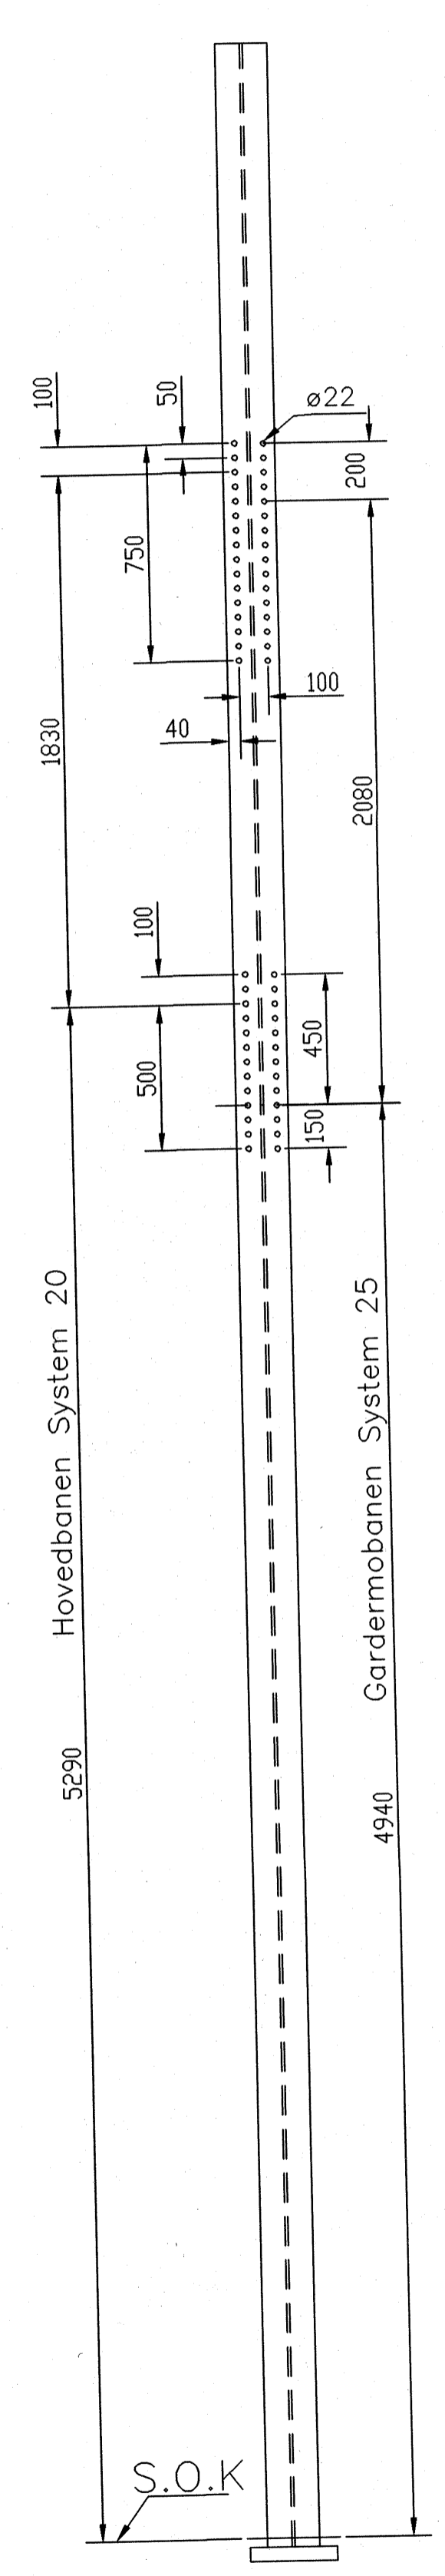

Overflatebehandling

Varmforsinking i.h.t. NS 1978 Klasse A
 Sur avfetting, Sinkfosfatering,
 Pulverbelegging tykkelse 60-100my
 Farge: Grønn NCS 9005G20Y matt struktur,
 Polyester.

SLUTTDOKUMENTASJON

F01	22.05.98	Som bygget	JSM	JSM	JSM
Rev.	Dato	Endring - erstatning	Tegn.	Sakstb.	Sign.
NSB Gardermobanen A/S			Dato 22.05.98 Sakstb. JSM		
ABB Energi AS - kontrakt K-1839			DA		
Kontrakt nr. NG 85645	Leverandør Ørsta Stålindustri AS		DA DAK nr. 0053.DWG		
Avstand Oslo S	Leverandør tegn. nr. 2-3613		Hor. M. Vert. M. 1:20		
Parsell			Ark. bet.		
Område			Erstatn. for		
Tekst - beskrivelse SYST.TEGN.KONTAKTLEDNINGSMAST GARDERMOBANEN SYSTEM 25 HOVEDBANEN SYSTEM 20			Områdebode		
GMD tegn. nr. E000-M-TD-74-0053			Rev. F01		