



**SLUTTDOKUMENTASJON**

Ikke målsatte hull ø22

| Ant. | Pos. | Vare nr. | Navn, dim., kval.                | Kpl. | Vekt | Anm        |
|------|------|----------|----------------------------------|------|------|------------|
| 3    | 3    |          | Sylinderstift syrefast A4 ø10*30 |      |      |            |
| 1    | 2    |          | FOTPLATE TEGN. NR 4-4062         |      | 52   |            |
| 1    | 1    |          | IPE 400 KVAL.S355J2G3            | 7675 | 509  | NS-EN10025 |

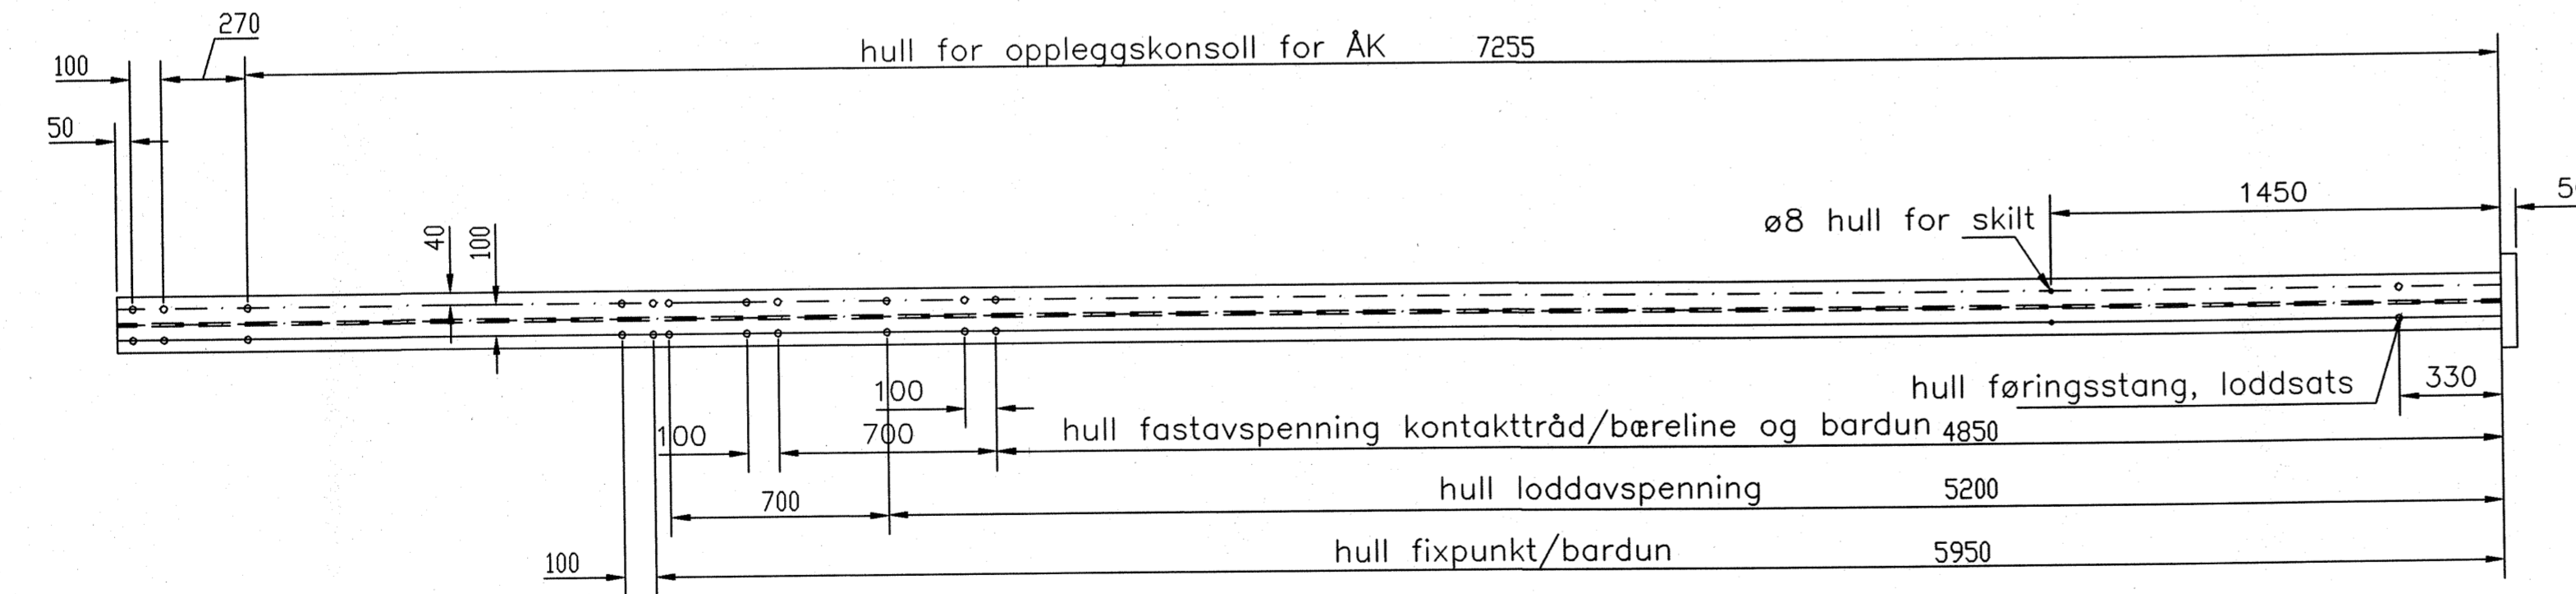

Fotplatens underside merkes:  
Åkmastrplattform -800mm

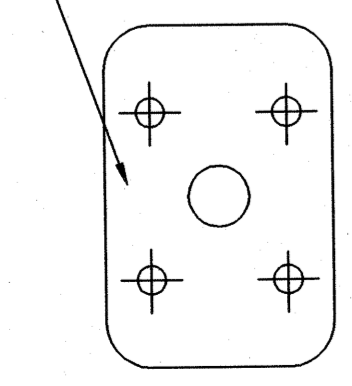

**Merking**

**Merknader.**  
NS 3472 Kontrollklasse 2  
NS 3420 Toleranseklasse 2  
NS 3420 Sveiseklasse B

**Overflatebehandling.**  
Varmforsinking i.h.t. NS 1978 Klasse A  
Sur avfetting, Sinkfosfatering.  
Pulverbelegging tykkelse 60-100my  
Farge: Grønn NCS 9005G20Y matt struktur.  
Polyester.

| Rev.  | Date     | Endring - erstatning | Tegn.   | Saksb. | Sign. |
|---|----------|----------------------|---|--------|-------|
| F01   | 22.05.98 | F01                  | JSM   | JSM    | JSM   |
| <b>NSB Gardermobanen A/S</b>  |          |                      | Date 22.05.98<br>Saksb. JSM                           |        |       |
| Kontrakt nr.: ABB Energi AS - kontrakt K-1839<br>NG 85645               |          |                      | Leverandør: Ørsta Stålindustri AS<br>DAK nr. 0057.DWG |        |       |
| Avstand Oslo S  |          |                      | Leverandør tegn. nr. 2-3618<br>Hor. H. Vert. H. 1:20  |        |       |
| Parsell   |          |                      | Ark. bet.   |        |       |
| Område  |          |                      | Erstatn. for  |        |       |
| Tekst - beskrivelse<br>ÅKMAST FOR PLATTFORM<br>-800 mm<br>GARDERMOBANEN |          |                      | Overbokscode  |        |       |
| GHB tegn. nr. E000-M-TD-74-0057   |          |                      | Rev. F01  |        |       |
| NSB tegn. nr.   |          |                      | Rev.  |        |       |

Dette dokument tilhører ABB Kraft AS og skal ikke offentliggjøres til tredjeperson uten tillatelse fra ABB Kraft AS.  
 ENE 1119 A