


Ikke målsatte hull ø22

Ant.	Pos.	Vare nr.	Navn, dim., kval.	Kpl.	Vekt	Anm
4	4		V.V.pl.1500*3000*10 KV.S355J2G3	370	12	Hjørneklipp
3	3		Sylinderstift syrefast A4 ø10*30			
1	2		FOTPLATE TEGN. NR 4-4062		52	
1	1		IPE 400 KVAL.S355J2G3	8625	572	NS-EN10025

SLUTTDOKUMENTASJON

F01	22.05.98	Som bygget	JSM	JSM	JSM	
Rev.	Dato	Endring - erstatning	Tegn.	Sakst.	Sign.	
NSB Gardermobanen A/S			Dato 22.05.98 Sakst. JSM			
ABB Energi AS - kontrakt K-1839						
Kontrakt nr.	NG 85645	Leverandør nr.	Ørsta Stålindustri AS		DAK nr.	0061DWG
Avstand Oslo S	Leverandør tegn. nr.		2-3622		Hor. M. Vert. H.	1:20
Partell	Ark. bet.					
Område	Erstatn. for					
Tekst - beskrivelse	SPESIAL MIDTMAST M. LØS TOPP FOR ÅK, ÅKFORLENGER OG UTLIGGER GARDERMOBANEN				Overblikkode	
GHB tegn. nr.	E000-M-TD-74-0061				Rev.	F01
NSB tegn. nr.	Rev.					

Fotplatens underside merkes
Midtmast for Åkforlenger

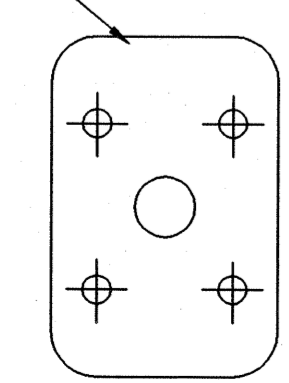

Merking

Merknader.
 NS 3472 Kontrollklasse 2
 NS 3420 Toleranseklasse 2
 NS 3420 Sveiseklasse B

Overflatebehandling.
 Varmforsinking i.h.t. NS 1978 klasse A
 Sur avfetting/Sinkfosfatering.
 Pulverbelegging tykkelse 60-100my
 Farge: Grønn NCS 9005G20Y matt struktur.
 Polyester.

Oppmerka felt maskeres for lakkering

Dette dokumentet tilhører ABB Kraft AS og skal ikke reproduseres, kopieres eller utveksles uten tillatelse fra ABB Kraft AS.
 ENE 1008 A