


Ikke målsatte hull ø22

3	3	Sylinderstift syrefast A4 ø10*30			
1	2	FOTPLATE TEGN. NR 4-4062		52	
1	1	IPE 400 KVAL.S355J2G3	7988	530	NS-EN10025
Ant.	Pos.	Vare nr.	Navn, dim., kval.	Kpl.	Vekt Anm

SLUTTDOKUMENTASJON

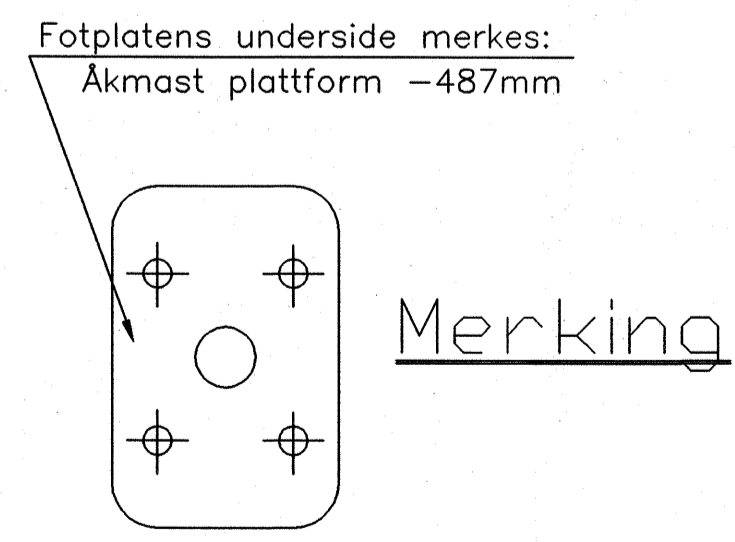

Merknader.
 NS 3472 Kontrollklasse 2
 NS 3420 Toleranseklasse 2
 NS 3420 Sveiseklasse B

Overflatebehandling.
 Varmforsinking i.h.t. NS 1978 klasse A
 Sur avfetting.Sinkfosfatering.
 Pulverbelegging tykkelse 60-100my
 Farge: Grønn NCS 9005G20Y matt struktur.
 Polyester.

F01	22.05.98	Som bygget	JSM	JSM	JSM
Rev.	Dato	Endring - erstatning	Tegn.	Saksk.	Sign.
NSB Gardermobanen A/S			Dato 22.05.98		
ABB Energi AS - kontrakt K-1839			Saksk. JSM		
Kontrakt nr.	Leverandør	Ørsta Stålindustri AS		DAK nr.	0064.DWG
NG 85645	Leverandør tegn. nr. 2-3625		Hor. M. Vert. M.	1:20	
Avstand Oslo S	Parzell		Ark. bet.		
Område			Erstatn. for		
Tekst - beskrivelse			Områdekode		
ÅKMAST UNDER PLATTFORMTAK -487 mm GARDERMOBANEN					
GHB tegn. nr.	E000-M-TD-74-0064		Rev.	F01	
NSB tegn.nr.			Rev.		

Dette dokument tilhører ABB Kraft AS og må ikke kopieres eller utveksles uten tillatelse fra ABB Kraft AS.
 ENE 1008 A