



Referanseskala (mm)

Utfer
Ehner
Kontroll
Utg.
Bl. nr.
N. bl.

Prosjektbasistek. nr.
ABB Kraft AS

Utfer
Ehner
Kontroll
Utg.
Bl. nr.
N. bl.

ENE 1109 A

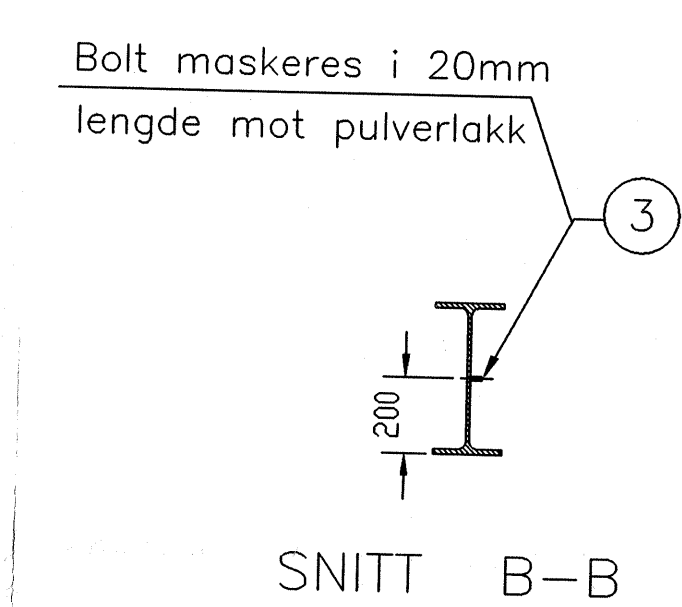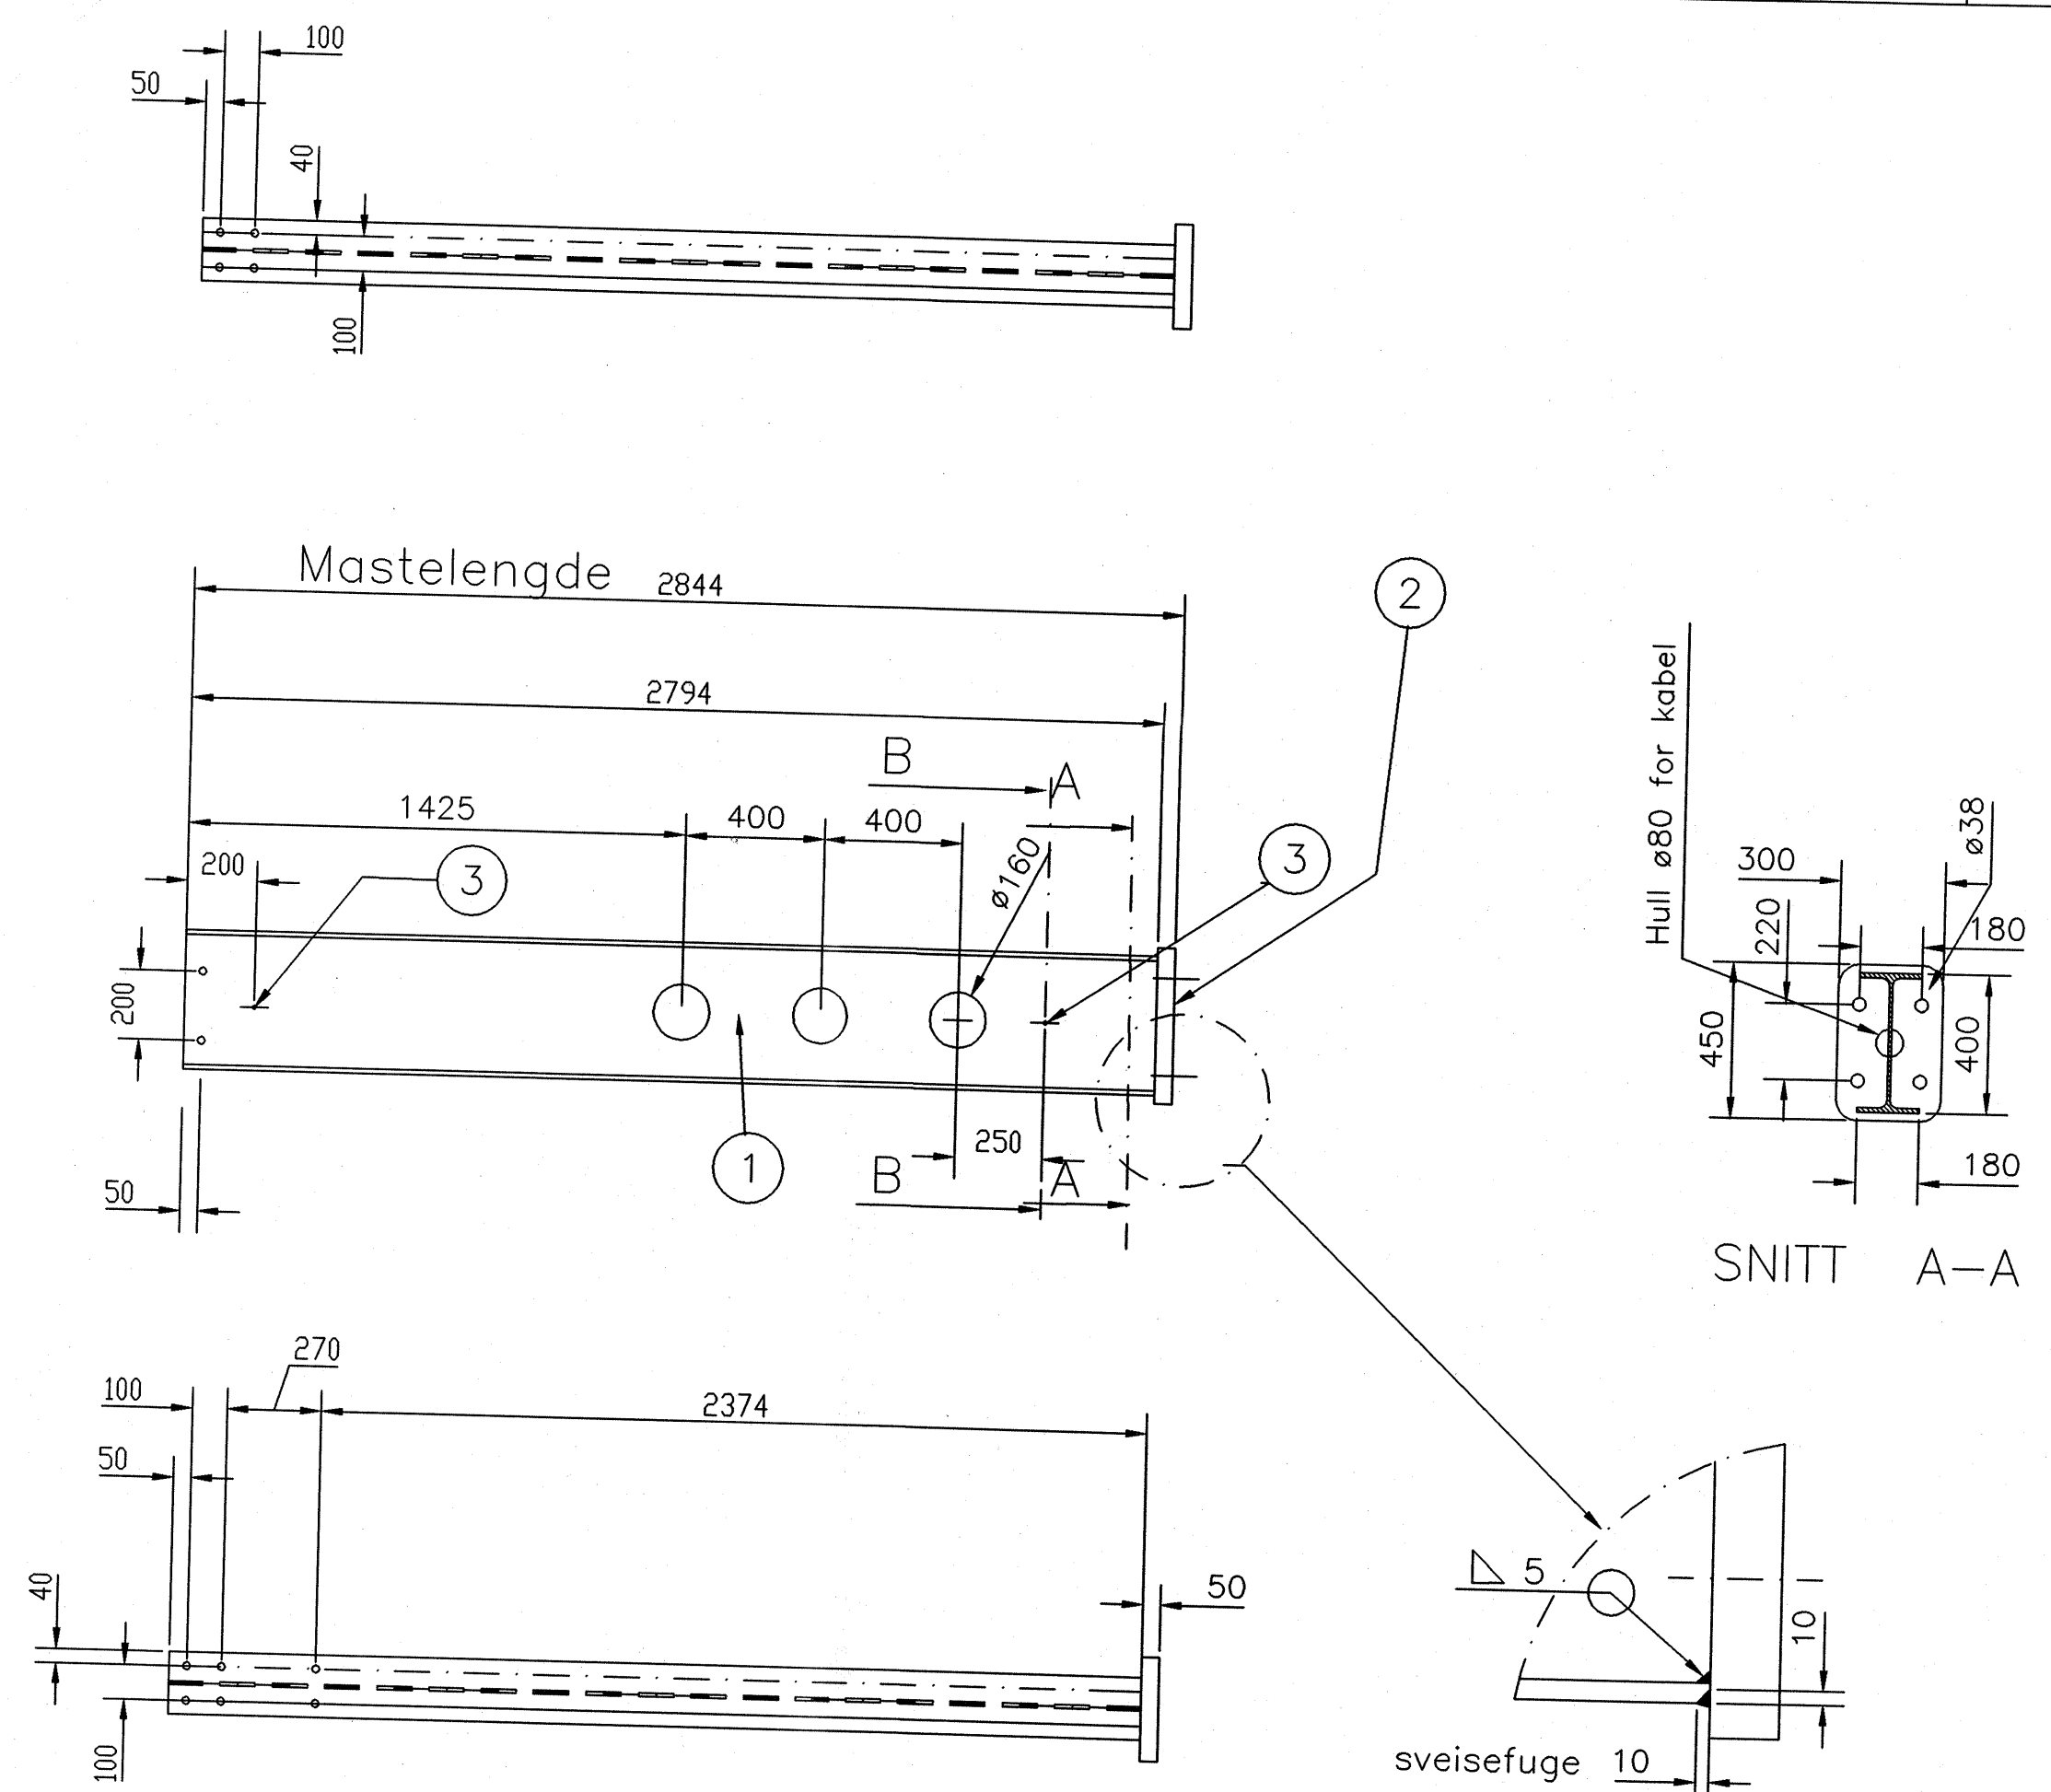


SLUTTDOKUMENTASJON

Ikke målsatte hull $\varnothing 22$

Ant.	Pos.	Vare nr.	Navn, dim., kval.	Kpl.	Vekt	Anm
2	3		Sylinderstift syrefast A4 $\varnothing 10 \times 30$			
1	2		FOTPLATE TEGN. NR 4-4062		52	
1	1		IPE 400 KVAL.S355J2G3	2794	184	NS-EN10025

Rev.	Dato	Endring - erstatning	Tegn.	Saksb.	Sign.
F01	22.05.98	F01	JSM	JSM	JSM
NSB Gardermobanen A/S			Dato 22.05.98		
ABB Energi AS - kontrakt K-1839			Saksb. JSM		
Kontrakt nr. NG 85645		Leverandør: Ørsta Stålindustri AS		DA	
Avstand Oslo S		Leverandør tegn. nr. 2-3626		OA	
Parsell			DAK nr. 0065.DWG		
Område			Hor. M. 1:20		
Tekst - beskrivelse			Ark. bet.		
ÅKMAST -5681 mm GARDERMOBANEN			Erstatn. for		
GMB tegn. nr. E000-M-TD-74-0065			Områdekode		
NSB tegn.nr.			Rev. F01		

Fotplatens underside merkes
Åk mast -5681

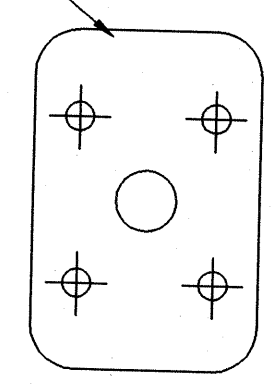

Merking

Merknader.
NS 3472 Kontrollklasse 2
NS 3420 Toleranseklasse 2
NS 3420 Sveiseklasse B

Overflatebehandling.
Varmforsinking i.h.t. NS 1978 klasse A
Sur avfetting. Sinkfosfatering.
Pulverbelegging tykkelse 60-100µm
Farge: Grønn NCS 9005G20Y matt struktur.
Polyester.