

Referanseskala (mm)




V

Utfer	Prosjektbasertek. nr.
Ehnet	Bl. nr.
Kontroll	Utg. nr. bl.

Ette dokument tillhører ABB Kraft AS og må ikke reproduseres, brukes eller bejengjeres til fremde person uten vår tillatelse.
ABB Kraft AS

Utfer	Prosjektbasertek. nr.
Ehnet	Bl. nr.
Kontroll	Utg. nr. bl.

ENE 1109 A

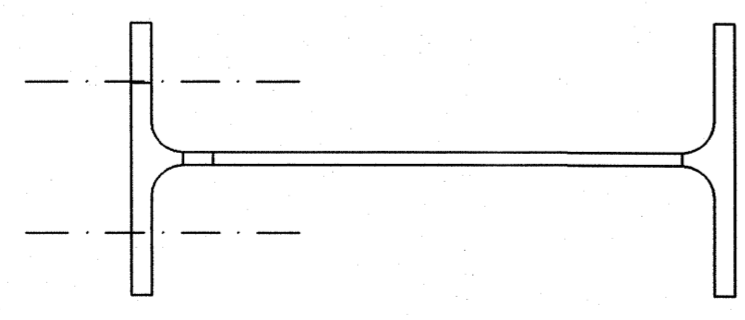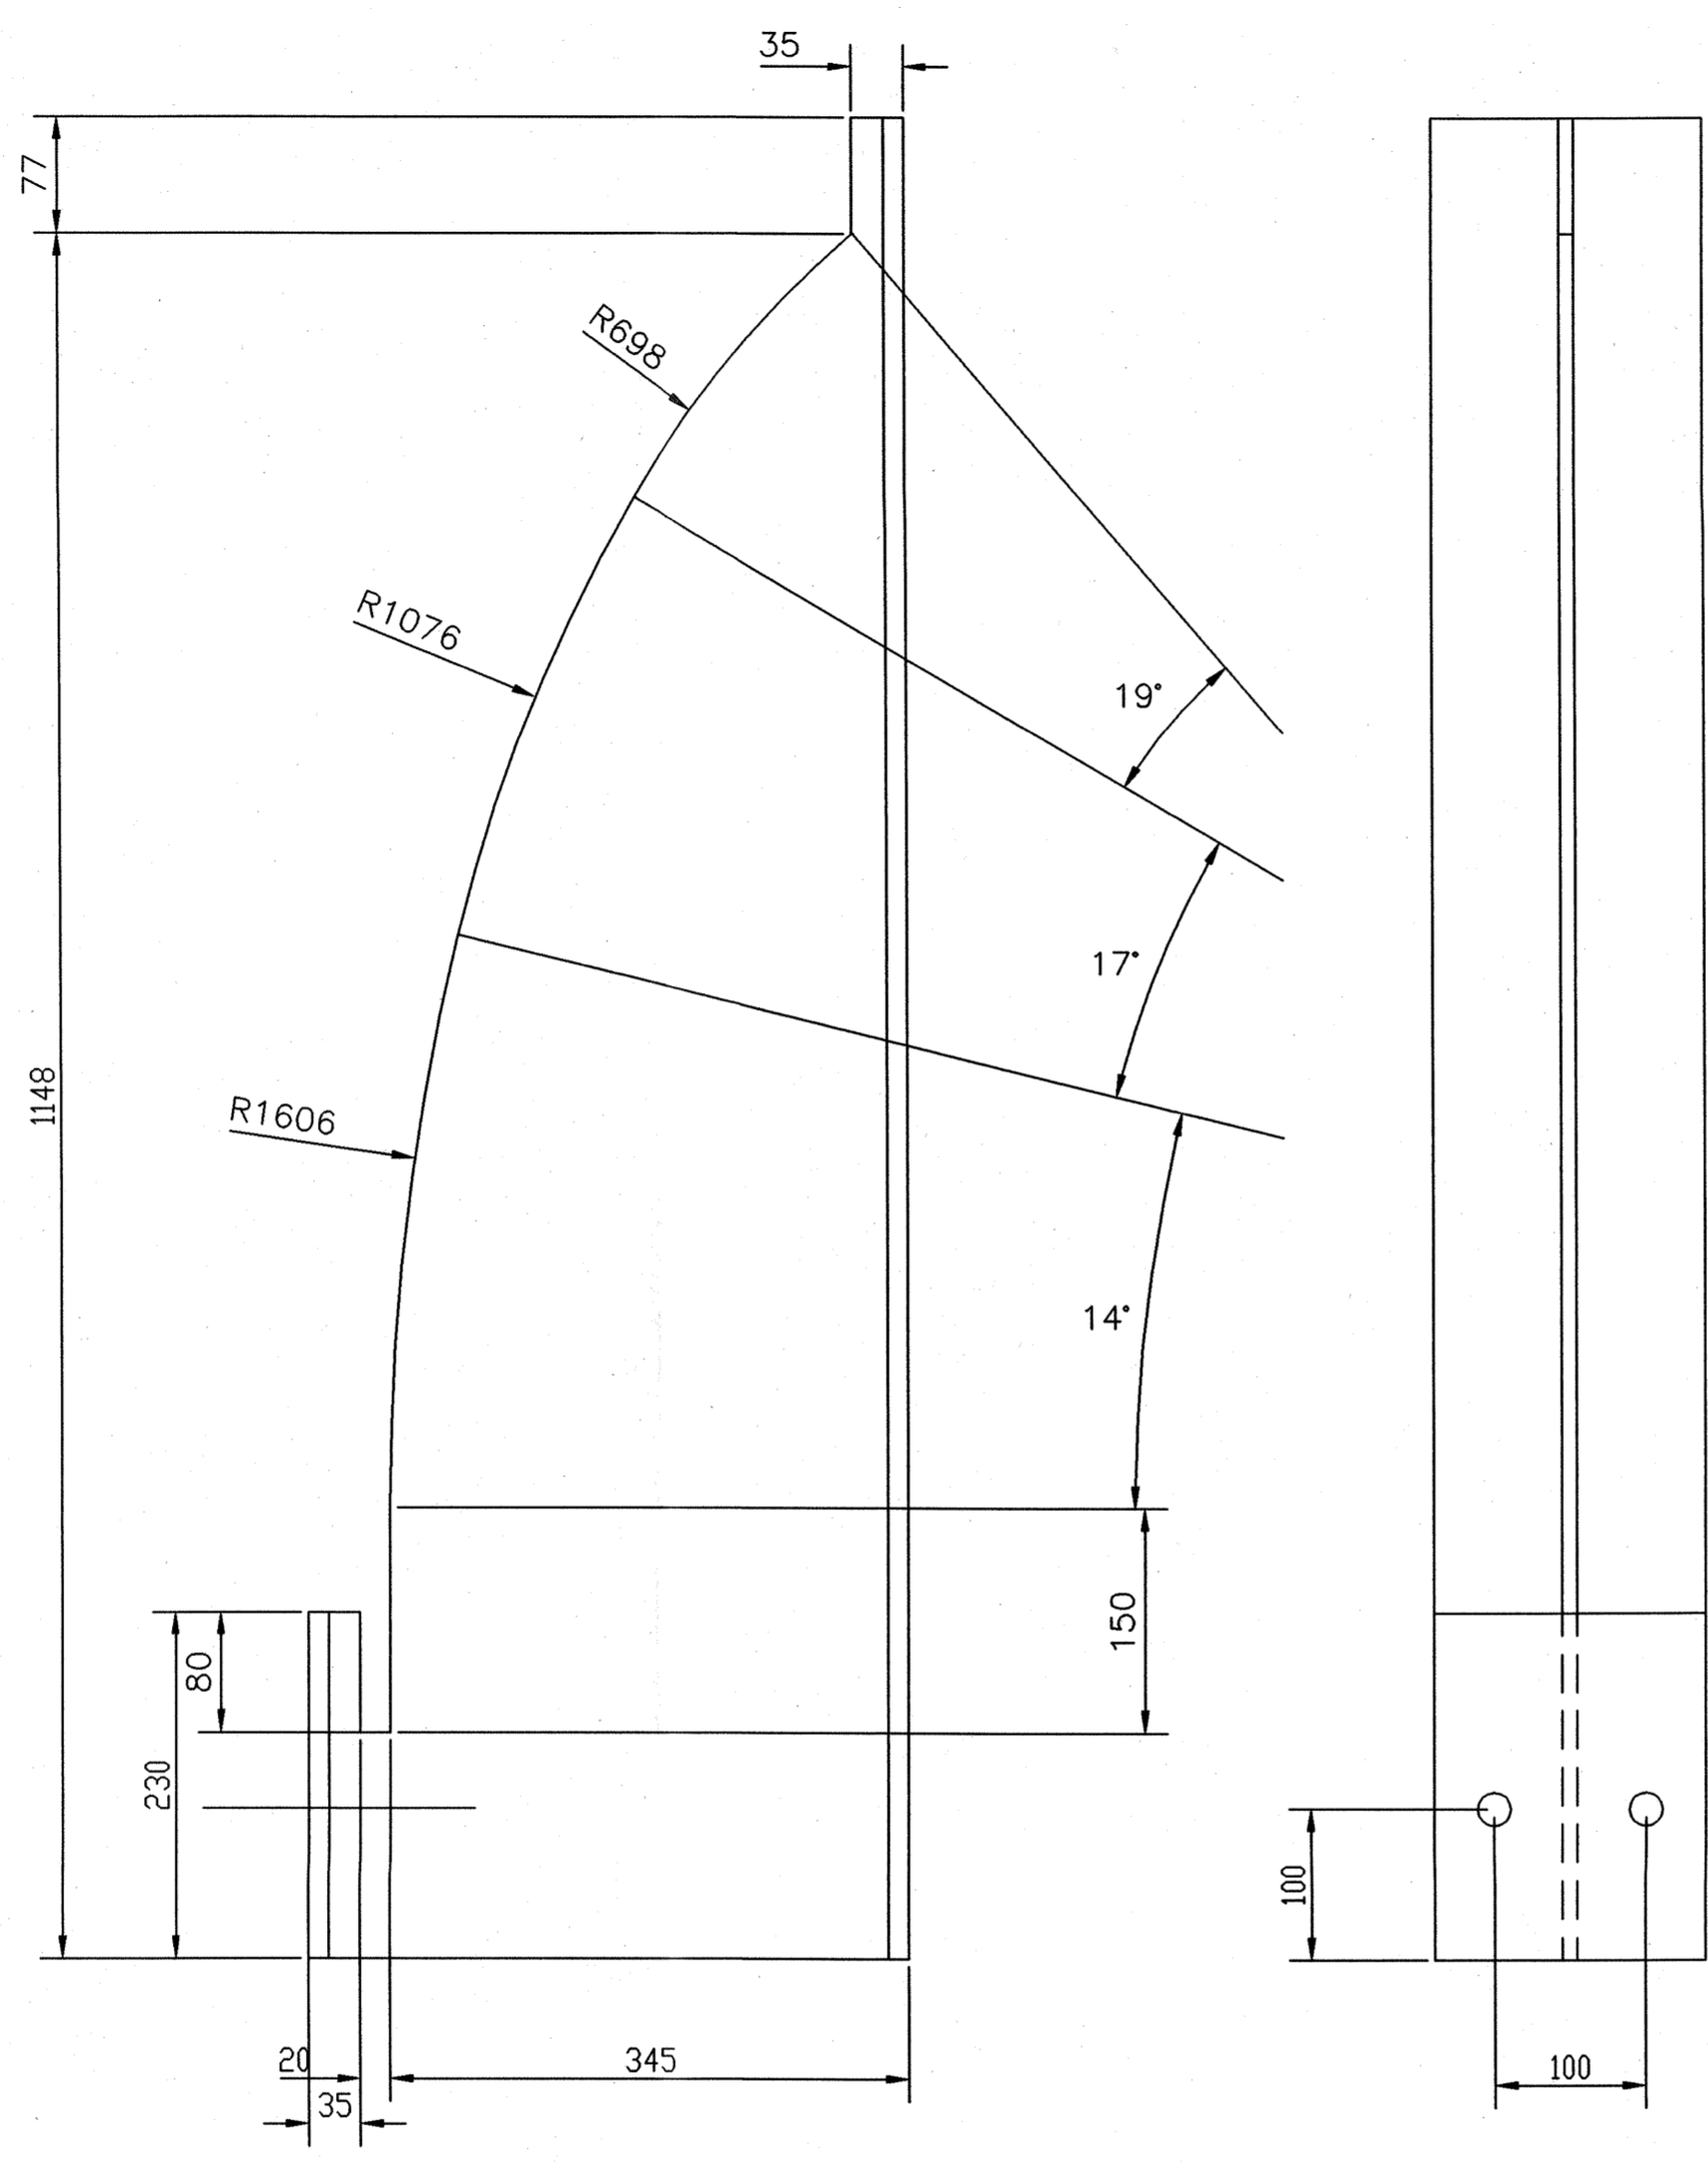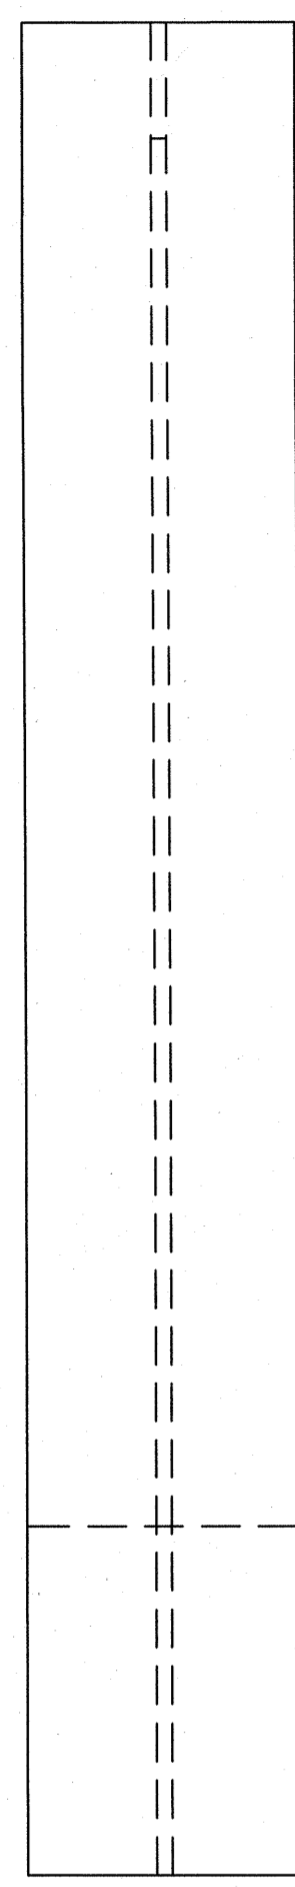

Merknader.
NS 3472 Kontrollklasse 2
NS 3420 Toleranseklasse 2

Overflatebehandling.

Varmforsinking i.h.t. NS 1978 klasse A
Sur avfetting, Sinkfosfatering,
Pulverbelegging tykkelse 60-100my
Farge: Grønn NCS 9005G20Y matt struktur.
Polyester.

SLUTTDOKUMENTASJON

ALLE HULL Ø22

1	1	IPE 400 KVAL. S355J2G3	1225	NS-EN10025
Ant.	Pos.	Vare nr. Navn, dim., kval.	Kpl.	Vekt Anrm

F01	22.05.98	Som bygget	JSM	JSM	JSM
Rev.	Dato	Endring - erstatning	Tegn.	Saksb.	Sign.
NSB Gardermobanen A/S			Dato 22.05.98		
ABB Energi AS - kontrakt K-1839			Saksb. JSM		
Kontrakt nr.	Leverandør:	Ørsta Stålindustri AS	DA		
NG 85645			OA	DAK nr. 0073.DWG	
Avstand Oslo S	Leverandør tegn. nr.	2-3634	Hor. M.	1:5	
Parsell			Ark. bet.		
Område			Erstatn. for		
Tekst - beskrivelse			Områdekode		
LØS TOPP YTTERMAST SPESIAL GARDERMOBANEN					
GMB tegn. nr.	E000-M-TD-74-0073			Rev.	F01
NSB tegn. nr.				Rev.	