

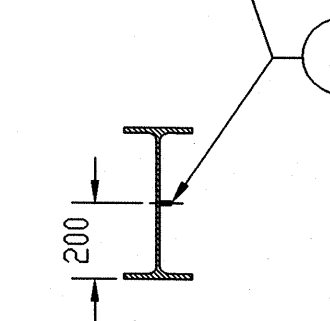



Bolt maskeres i 20mm
lengde mot pulverlakk

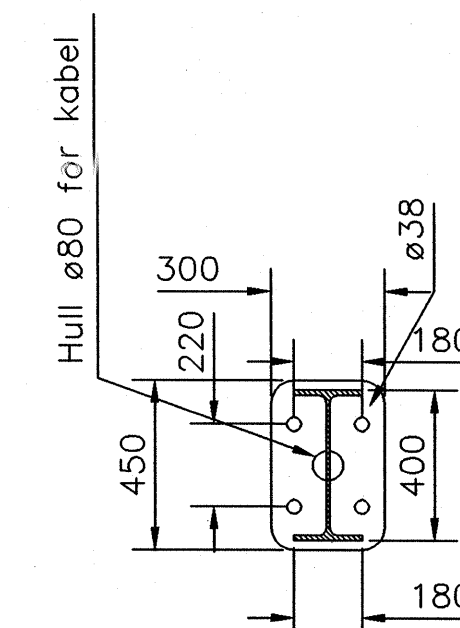


SNITT B-B

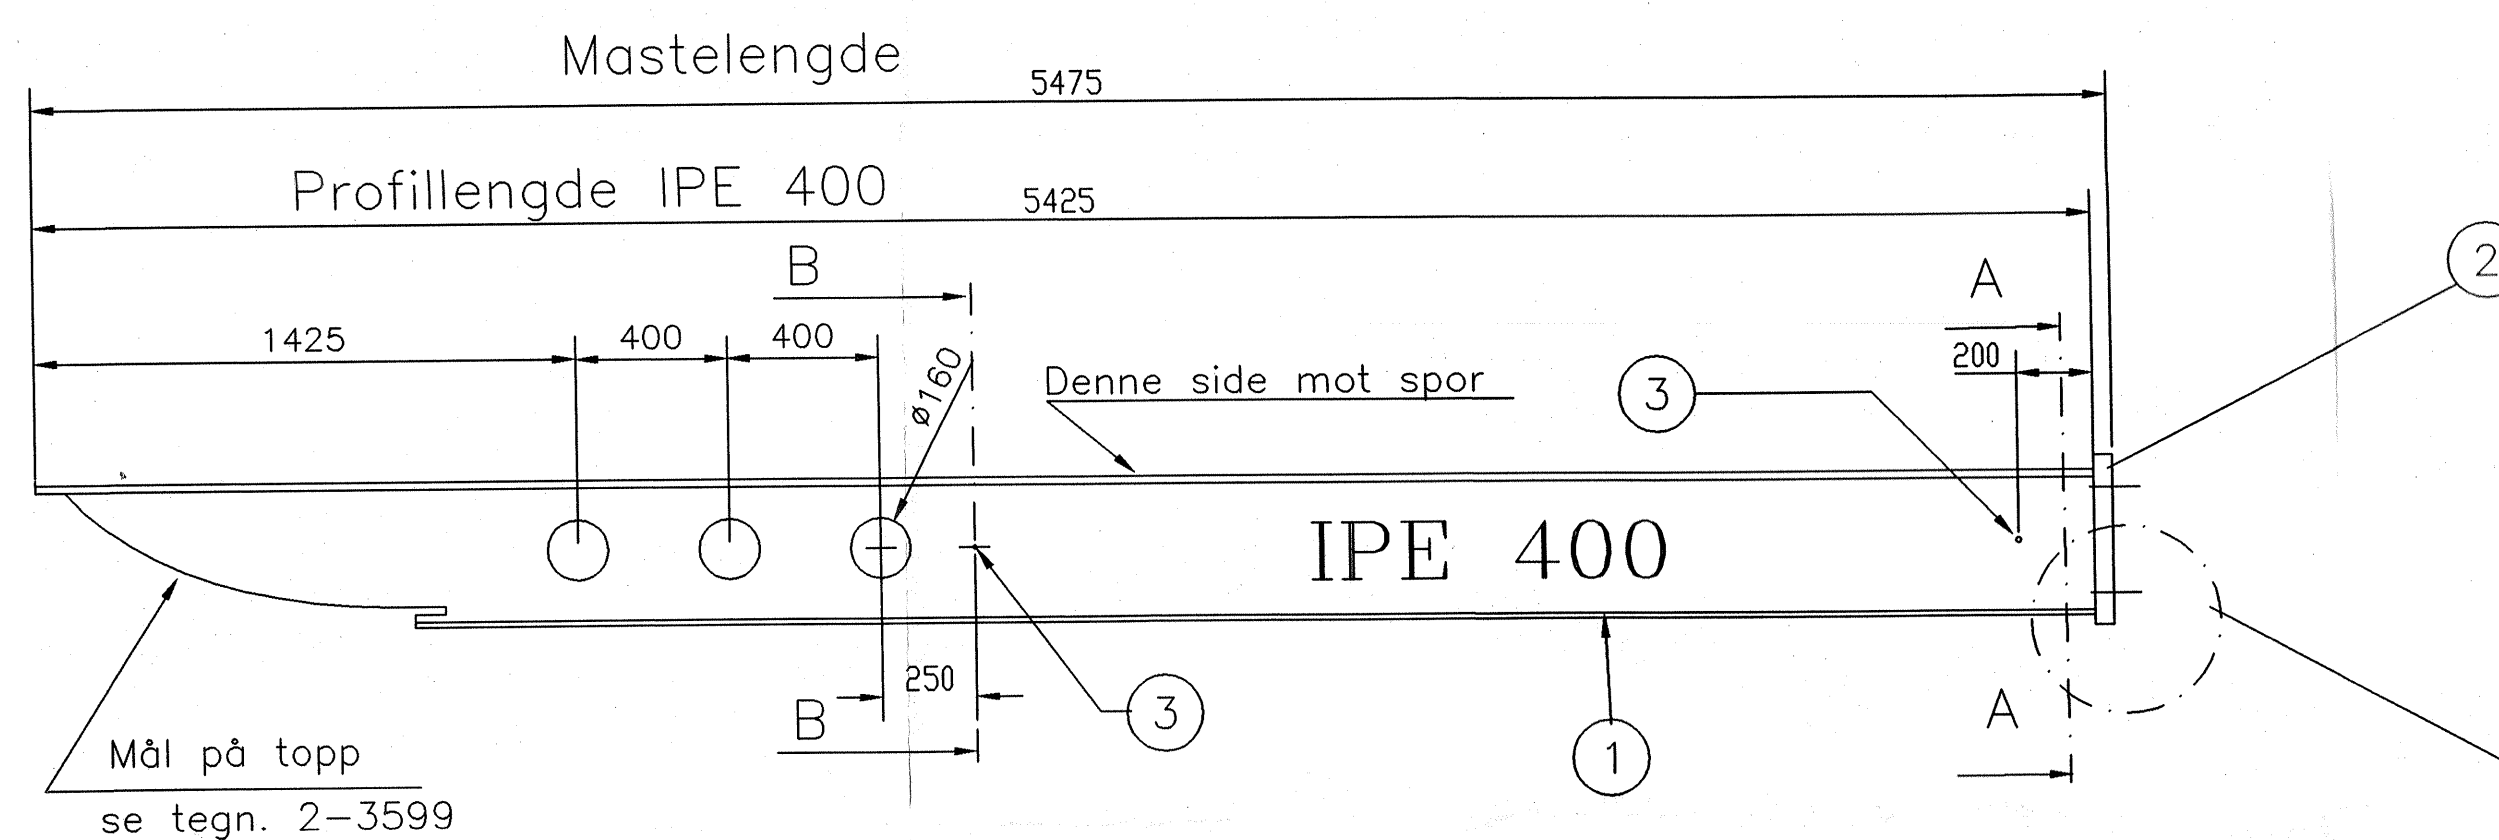

SNITT A-A

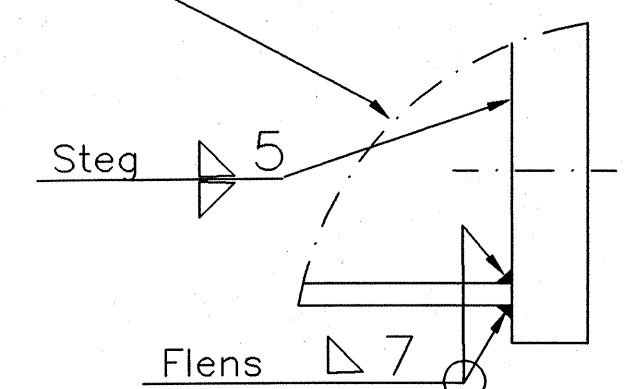

Sveising fotplate

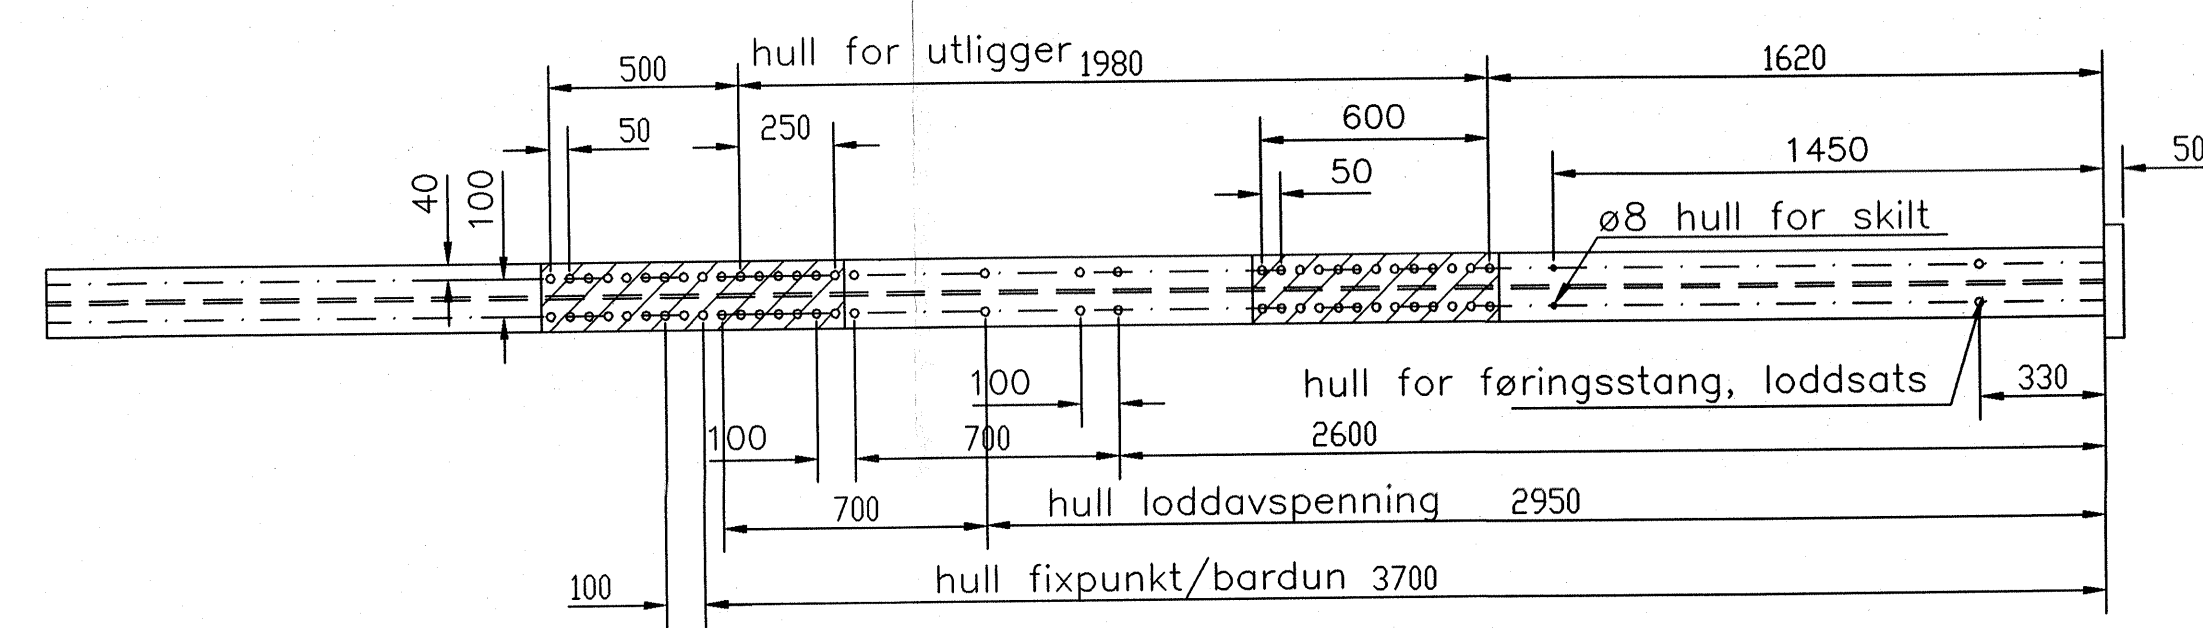


SLUTTDOKUMENTASJON

Ikke målsatte hull ø22

2	3	Sylinderstift syrefast A4 ø10*30			
1	2	FOTPLATE TEGN. NR 4-4062		52	
1	1	IPE 400 KVAL.S355J2G3	5425	359	NS-EN10025
Ant.	Pos.	Vare nr.	Navn, dim., kval.	Kpl.	Vekt Anm

Fotplatens underside merkes
-3200mm avkortet i bunnen

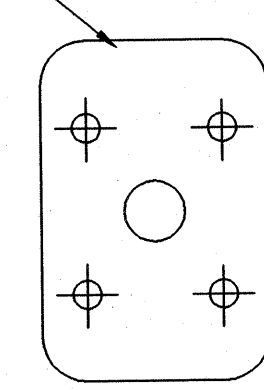

Merking

Merknader.

- NS 3472 Kontrollklasse 2
- NS 3420 Toleranseklasse 2
- NS 3420 Sveiseklasse B

Overflatebehandling.

Varmforsinking i.h.t. NS 1978 klasse A
Sur avfetting. Sinkfosfatering.
Pulverbelegging tykkelse 60-100my
Farge: Grønn NCS 9005G20Y matt struktur.
Polyester.

Oppmerka felt maskeres
før lakkering

Dette dokument er eiendom for ABB Norge AS. Det er ikke tillatt å kopiere eller offentliggjøre det. I tillegg person eller for tilfelle. ABB Kraft AS

F01	22.05.98	Som bygget	JSM	JSM	JSM
Rev.	Dato	Endring - erstatning	Tegn.	Saksb.	Sign.
NSB Gardermobanen A/S			Dato 22.05.98		
ABB Energi AS - kontrakt K-1839			Saksb. JSM		
Kontrakt nr.	Leverandør	Ørsta Stålindustri AS		DA	
NG 85645		DAK nr. 0074.DWG		Avstand Oslo S	
Leverandør tegn. nr. 2-3635		Hor. M. 1:20		Vert. M.	
Parsell			Ark. bet.		
Område			Ersattn. for		
Tittel - beskrivelse			Områdekode		
NORMALMAST FOR UTLIGGER AVKORTET I BUNN, -3200 mm GARDERMOBANEN					
GHB tegn. nr. E000-M-TD-74-0074			Rev. F01		