

SLUTTDOKUMENTASJON

Ikke målsatte hull ø22

Ant.	Pos.	Vare nr.	Navn, dim., kvl.	Kpl.	Vekt	Anm
3	3		Sylinderstift syrefast A4 ø10*30			
1	2		FOTPLATE TEGN. NR 4-4062		52	
1	1		IPE 400 KVAL.S355J2G3	7525	499	NS-EN10025

Rev.	Dato	Endring - erstatning	Tegn.	Saksh.	Sign.
F01	22.05.98	Som bygget	JSM	JSM	JSM
Rev.	Dato	Endring - erstatning	Tegn.	Saksh.	Sign.

**NSB Gardermobanen A/S**

ABB Energi AS - kontrakt K-1839

Kontrakt nr. NG 85645

Leverandør: Ørsta Stålindustri AS

Avstand Oslo S 2-3636

DAK nr. 0075.DWG

Hor. M. 1:20

Ver. M.

Ark. bet.

Erstatn. for

OmSide

Erstatn. for

Tekst - beskrivelse

ÅKMAST FOR UTLIGGER  
 AVKORTET I BUNN, -1100 mm  
 GARDERMOBANEN


OmSidekode

GHB Tegn. nr. E000-M-TD-74-0075

Rev. F01

NSB Tegn.nr.

Fotplaten underside merkes  
 -1100mm avkortet i bunnen

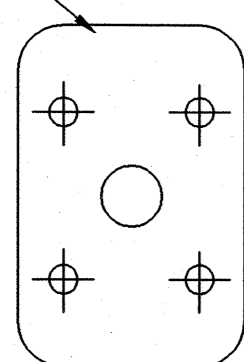

Merking

Merknader.

NS 3472 Kontrollklasse 2  
 NS 3420 Toleranseklasse 2  
 NS 3420 Sveiseklasse B

Overflatebehandling.

Varmforsinking i.h.t. NS 1978 klasse A  
 Sur avfetting/Sinkfosfatering.  
 Pulverbelegging tykkelse 60-100my  
 Farge: Grønn NCS 9005G20Y matt struktur.  
 Polyester.

Oppmerka felt maskeres før lakkering

Referanseskala (mm)  
 100  
 50  
 0  
 50  
 100  
 5