


SNITT B-B
Skala 1:5

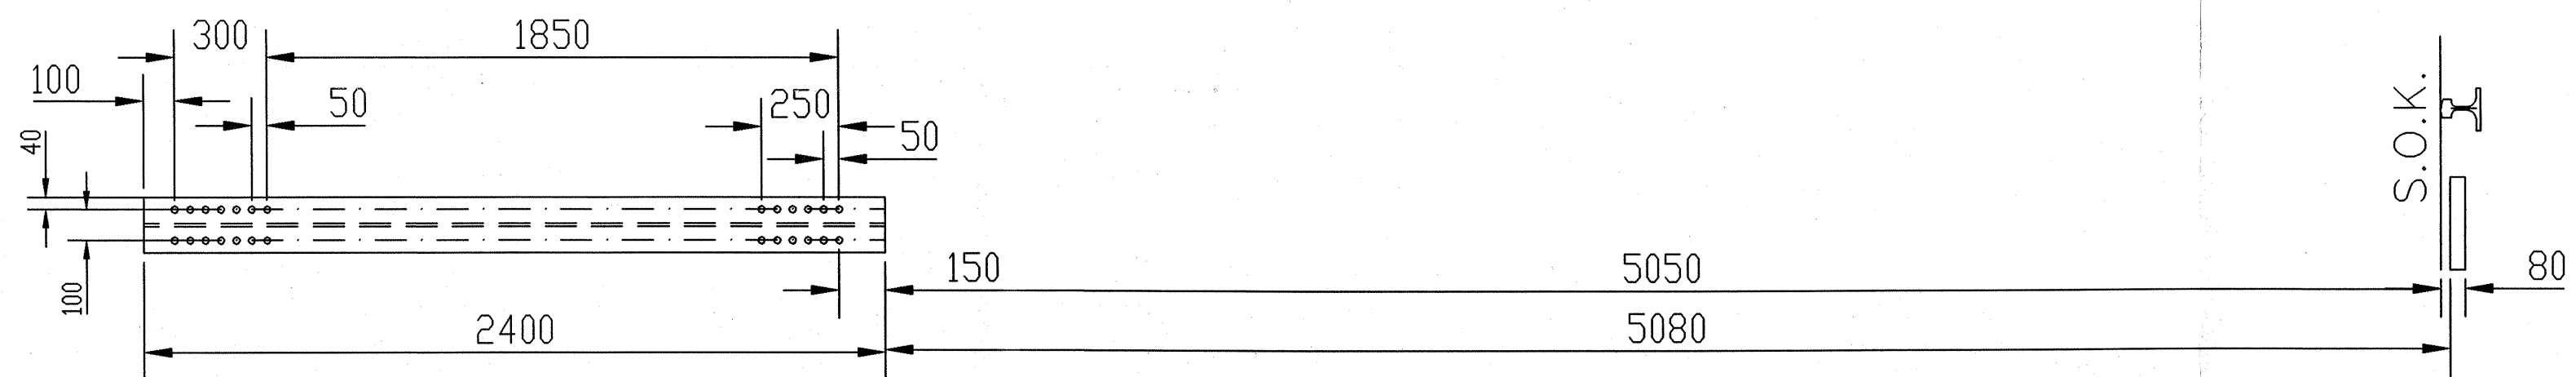

SLUTTDOKUMENTASJON

Ikke målsatte hull ø22

Ant.	Pos.	Vare nr.	Navn, dim., kval.	Kpl.	Vekt	Anm
2	3		Sylinderstift syrefast A4 ø10*30			
1	1		HE 180 B KVAL.S355J2G3	2400	132	NS-EN10025

Referanseskala (mm)

Utg. N. bl.
Kontroll Bl. nr.
Enhet
Uttørrt Prosjektbaserte. nr.

Dette dokument tilhører ABB Kraft AS og må ikke reproduseres, trykkes eller bekjenngjøres til tredje person uten vår tillatelse.
ABB Kraft AS

Utg. N. bl.
Kontroll Bl. nr.
Enhet
Uttørrt Basisdok. nr.

Merknader.
NS 3472 Kontrollklasse 2
NS 3420 Toleranseklasse 2

Overflatebehandling.
Varmforsinking i.h.t. NS 1978 klasse A
Sur avfetting. Sinkfosfatering.
Pulverbelegging tykkelse 60- 100 my.
Farge: Svart RAL 9005. Polyester kvalitet.

F01	22.05.98	Som bygget	JSM	JSM	JSM
Rev.	Dato	Endring - erstatning	Tegn.	Saksb.	Sign.
			Dato 22.05.98		
			Saksb. JSM		
NSB Gardermobanen A/S					
ABB Energi AS - kontrakt K-1839			DA		
Kontrakt nr.	Leverandør:			Ørsta Stålindustri AS	
NG 85645		Ørsta Stålindustri AS		DA	
Avstand Oslo S	Leverandør tegn. nr.	2-3638		DAK nr. 0076.DWG	
Parsell			Hor. M. 1:20		
Område			Vert. M.		
Tekst - beskrivelse			Ark. bet.		
SPES.MAST FOR DOBBEL UTLIGGER LILLESTRØM STASJON, SYSTEM 20 GARDERMOBANEN			Erstatn. for		
GMB tegn. nr.	E000-M-TD-74-0076		Områdekode		
NSB tegn.nr.			Rev. F01		
			Rev.		