


**SLUTTDOKUMENTASJON**

Ikke målsatte hull ø22

2	3	Sylinderstift syrefast A4 ø10*30			
1	2	FOTPLATE TEGN. NR 4-4062		52	
1	1	IPE 400 KVAL.S355J2G3	3395	225	NS-EN10025
Ant.	Pos.	Vare nr.	Navn, dim., kval.	Kpl.	Vekt Anm

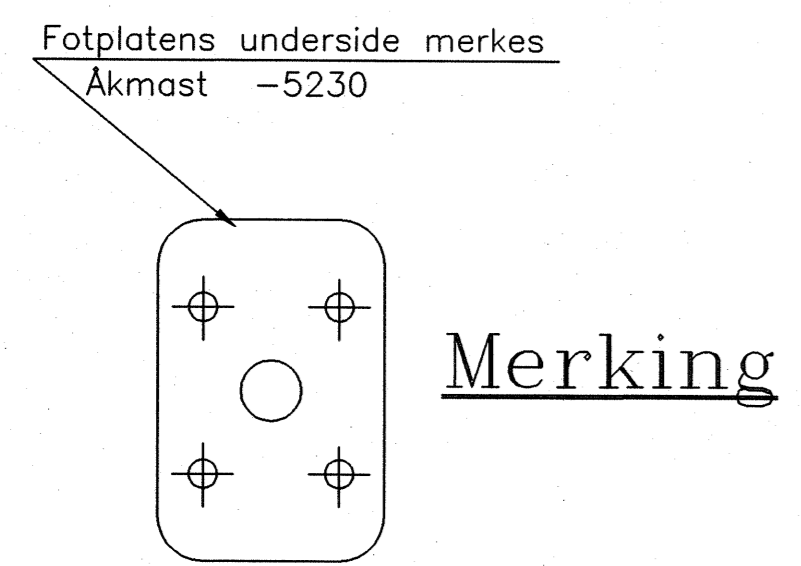

**Merknader.**  
 NS 3472 Kontrollklasse 2  
 NS 3420 Toleranseklasse 2  
 NS 3420 Sveiseklasse B

**Overflatebehandling.**  
 Varmforsinking i.h.t. NS 1978 klasse A  
 Sur avfetting, Sinkfosfatering.  
 Pulverbelegging tykkelse 60-100my  
 Farge: Grønn NCS 9005G20Y matt struktur.  
 Polyester.

F01	22.05.98	Sam bygget	JSM	JSM	JSM
Rev.	Dato	Endring - erstatning	Tegn.	Saksb.	Sign.
			Dato	22.05.98	
			Saksb.	JSM	
			DA		
<b>NSB Gardermobanen A/S</b>					
ABB Energi AS - kontrakt K-1839					
Kontrakt nr.	Leverandør:		Ørsta Ståindustri AS		
NG 85645			DAK nr.	0077.DWG	
Avstand Oslo S	Leverandør tegn. nr.		Hor. M.	Verf. M.	
	2-3642		Ark. bet.	1:20	
Overside			Ersattn. for		
Taksst - beskrivelse			Oversidekode		
ÅKMAST, AVKORTET -5230 mm					
I H.T. STD. ÅKMAST					
GARDERMOBANEN					
GHB tegn. nr.	E000-M-TD-74-0077		Rev.	F01	
NSB tegn. nr.			Rev.		

Dette dokument tilhører ABB Kraft AS og skal ikke reproduseres, kopieres eller offentliggjøres ellers uten tillatelse fra ABB Kraft AS.  
 ENE 1008 A