


Ikke målsatte hull ø22

3	3	Sylinderstift syrefast A4 ø10*30			
1	2	FOTPLATE TEGN. NR 4-4062		52	
1	1	IPE 400 KVAL.S355J2G3	7675	509	NS-EN10025
Ant.	Pos.	Vare nr.	Navn, dim., kval.	Kpl.	Vekt Anm

**SLUTTDOKUMENTASJON**

Fotplatens underside merkes Mast for bryter og åk -800

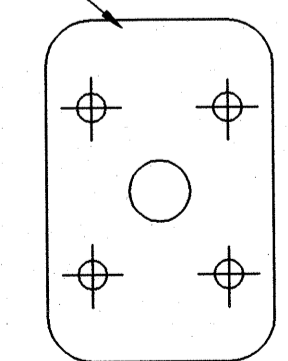

**Merking**

**Merknader.**

- NS 3472 Kontrollklasse 2
- NS 3420 Toleranseklasse 2
- NS 3420 Sveiseklasse B

**Overflatebehandling.**

Varmforsinking i.h.t. NS 1978 klasse A  
 Sur avfetting. Sinkfosfatering.  
 Pulverbelegging tykkelse 60-100my  
 Farge: Grønn NCS 9005G20Y matt struktur.  
 Polyester.

Oppmerka felt maskeres før lakkering

F01	22.05.98	Som bygget	JSM	JSM	JSM
Rev.	Date	Endring - erstatning	Tegn.	Sakst.	Sgn.
<b>NSB Gardermobanen A/S</b>			Date 22.05.98		
ABB Energi AS - kontrakt K-1839			DA		
Kontrakt nr.	Leverandør nr.	Ørsta Ståindustri AS	DAK nr.	0083.DWG	
Arvstand Oslo 5	Leverandør tegn. nr.	2-3648A	Hor. M. Vert. M.	1:20	
Parsell			Art. bet.		
Område			Ersattn. for		
Tekst - beskrivelse			Områdekode		
MAST FOR BRYTER, ÅK OG UTLIGGER -800 mm GARDERMOBANEN					
GMB tegn. nr.	E000-M-TD-74-0083		Rev.	F01	
NSB tegn. nr.			Rev.		