
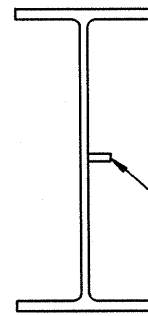
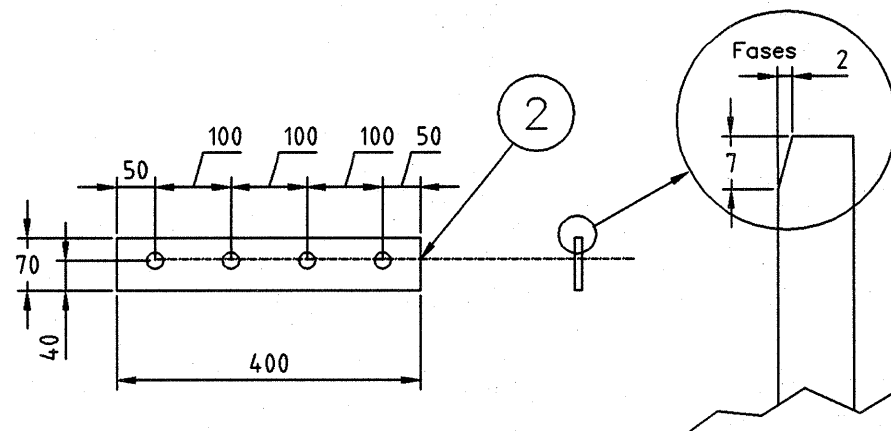
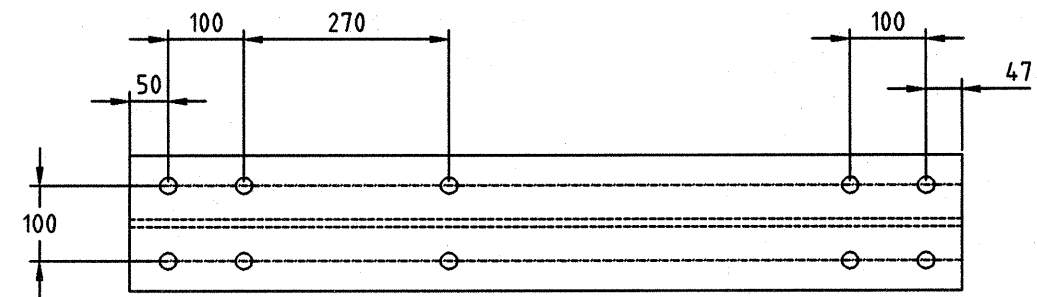


Utg.	N. bl.
Kontroll	Bl. nr.
Enhet	
Uttørrt	Prosjektbasisdok. nr.

ABB Kraft AS
 Dette dokument tilhører ABB Kraft AS og må ikke reproduseres, brukes eller bekjentgjøres til tredje person uten vår tillatelse.

Utg.	N. bl.
Kontroll	Bl. nr.
Enhet	
Basisdok. nr.	

ENE 1110 A

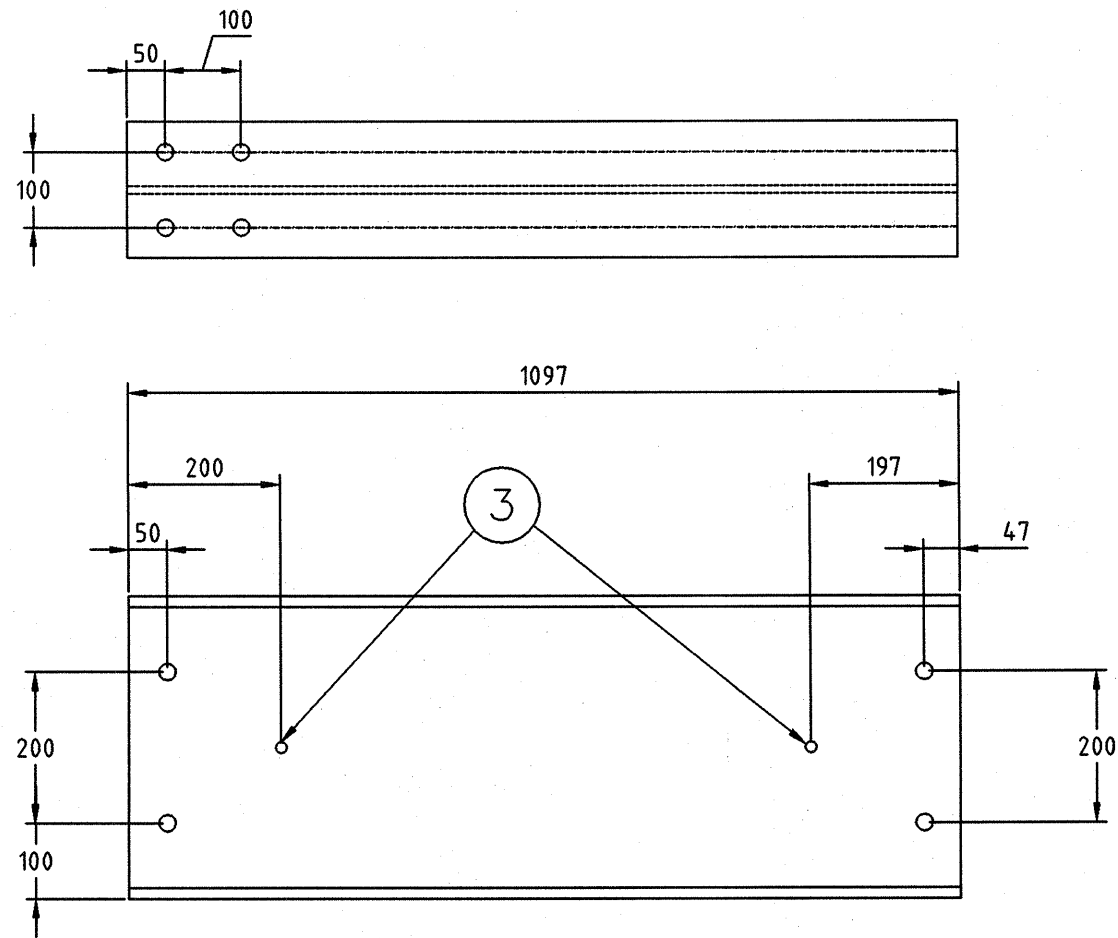

Bolt maskeres i 20mm lengde mot pulverlakk

MERKNADER:

NS 3472 Kontrollklasse 2
 NS 3420 Toleranseklasse 2
 NS-EN 10025 Stålkvalitet S235 J2G3

OVERFLATEBEHANDLING.

Varmforsinking i.h.t. NS 1978 klasse A
 Sur avfetting. Sinkfosfatering.
 Pulverbelegging tykkelse 60-100my
 Farge: Grønn NCS 9005G20y - matt struktur. Polyester.

SLUTTDOKUMENTASJON

Alle hull ø22

Ant.	Pos.	Vare nr.	Navn, dim., kval.	Kpl.	Vekt	Anm
16	7		Rund skive M20 kval. 8.8 vzn			
8	6		6kt. mutter M20 kval. 8.8 vzn			
8	5		6kt. skrue M20*50 kval.8.8 vzn			
2	4		Skjøtelask løs topp, 1sett m/boiter	Tegn.	4-4074	
2	3		Sylinderstift syrefast A4 ø10*30			
2	2	1598	Fl.st. 10*70	400		
1	1		IPE 400 KVAL.S355J2G3	1097		NS-EN10025

F01	25.05.98	Som bygget	JSM	JSM	JSM
Rev.	Dato	Endring - erstatning	Tegn.	Saksb.	Sign.
NSB Gardermobanen A/S			Dato 25.05.98		
ABB Energi AS - kontrakt K-1839			Saksb. JSM		
Kontraktsnr. NG 85645			DA		
Leverandør: Ørsta Stålindustri AS			OA		
Avstand Oslo S			DAK nr. 0088.DWG		
Leverandør tegn. nr. 3-4830			Hor. M. 1:10		
Parsell			Ark. bet.		
Område			Erstatn. for		
Tekst - beskrivelse			Områdekode		
TOPPFORLENGER ÅKMAST +1100 mm					
GARDERMOBANEN					
GMB tegn. nr. E000-M-TD-74-0088			Rev. F01		
NSB tegn.nr.			Rev.		