



Utført	Enhet	Kontroll	Utg.
Prosjektbasisdok. nr.		Bl. nr.	N. bl.

Dette dokument tilhører ABB Kraft AS og må ikke reproduseres, brukes eller bekjenngjøres til tredje person uten vår tillatelse.

ABB Kraft AS

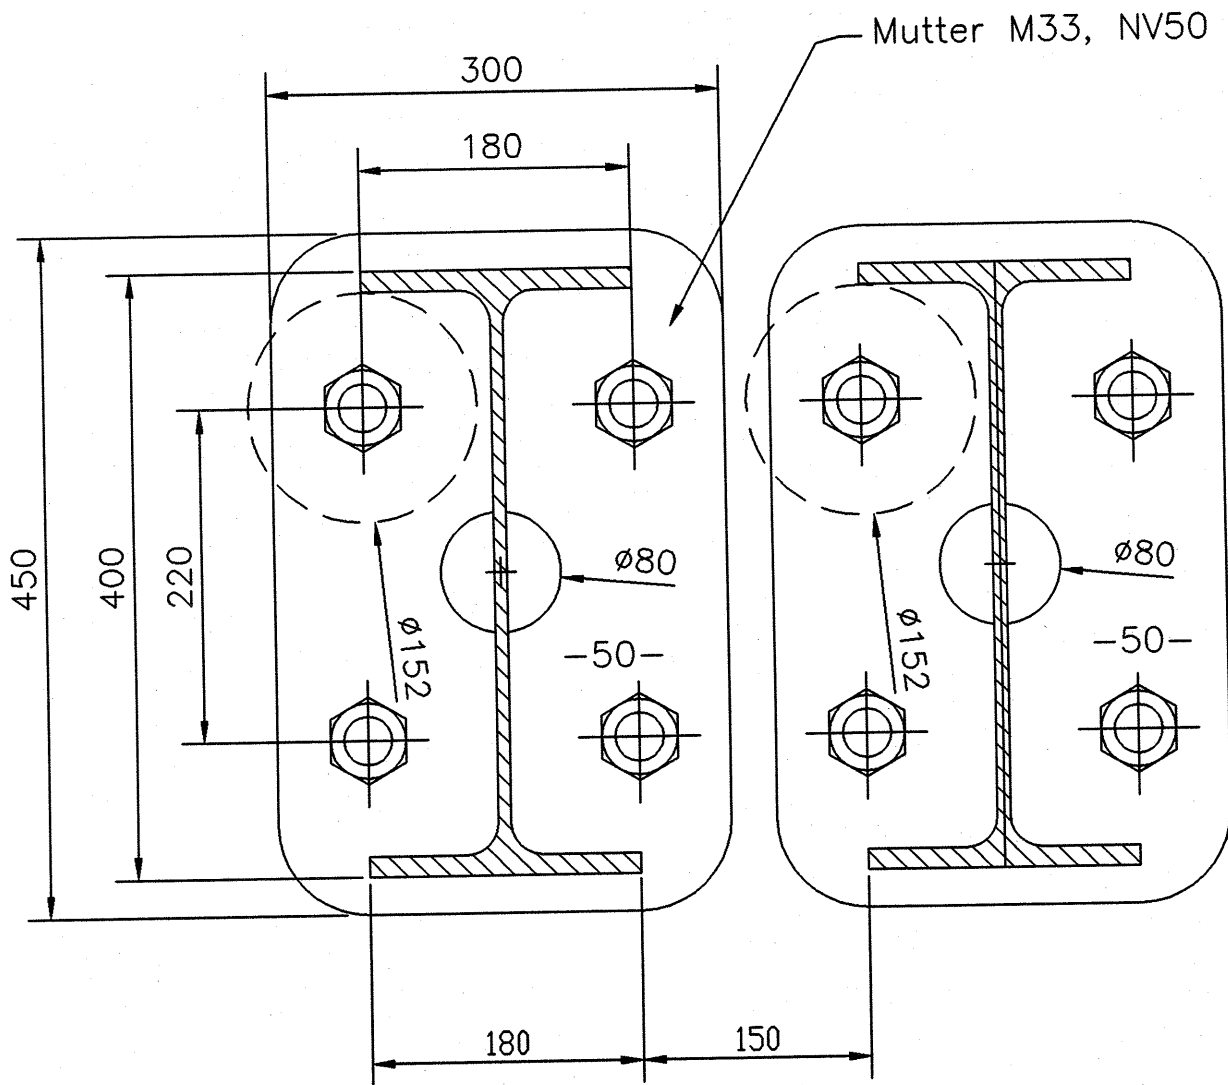

F01	25.05.98	Som bygget	JSM	JSM	JSM
Rev.	Dato	Endring - erstatning	Tegn.	Saksb.	Sign.
NSB Gardermobanen A/S 			Dato	25.05.98	
			Saksb.	JSM	
ABB Energi AS - kontrakt K-1839			DA		
Kontrakt nr.	NG 85645	Leverandør:	Ørsta Ståindustri AS		
Avstand Oslo S		Leverandør tegn. nr.	4-4055		
Parsell			Hor. M.	1:5	
Område			Vert. M.		
Tekst - beskrivelse	DOBBELMAST PLASSERING FUNDAMENTBOLTER GARDERMOBANEN		Ark. bet.		
			Erstatn. for		
GMB tegn. nr.	E000-M-TD-74-0090		Rev.	F01	
NSB tegn.nr.			Rev.		

SLUTTDOKUMENTASJON

Utført	Enhet	Kontroll	Utg.
Basisdok. nr.		Bl. nr.	N. bl.

ENE 1111 A