


Fotplatens underside merkes med 12mm høg tekst

Toleranser for ikke spesielt toleransesatte mål:
NS-ISO 2768-1
Middels

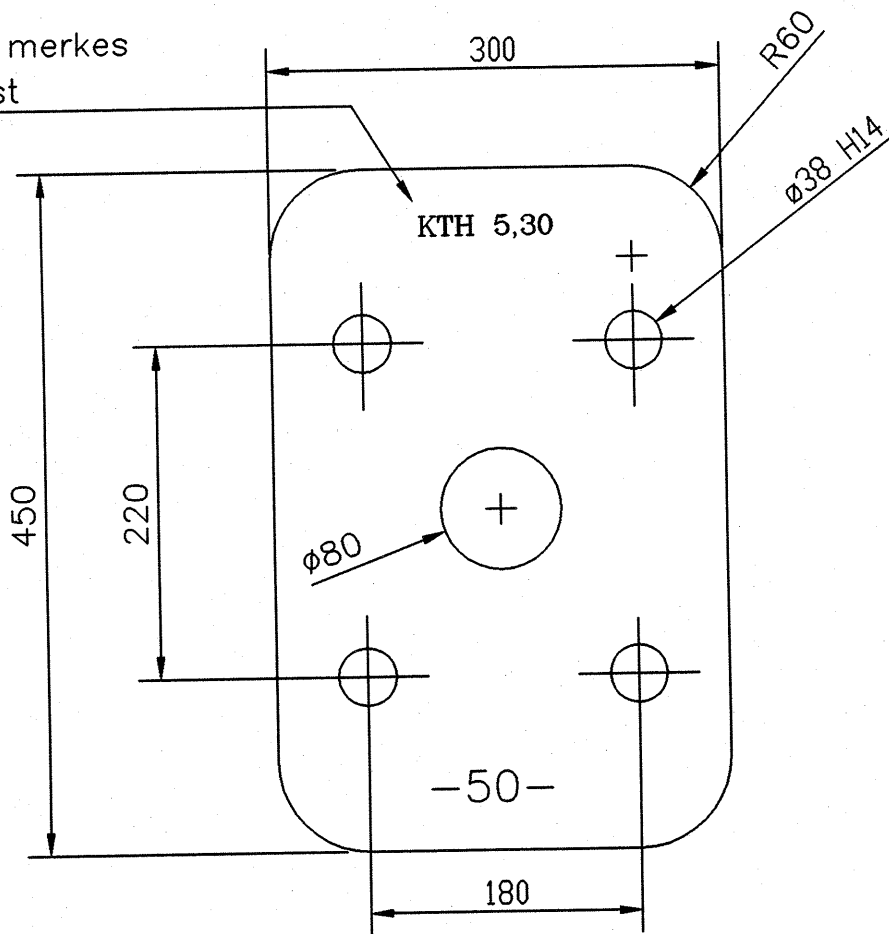

Utført	Enhet	Kontroll	Utg.
Prosjektbasisdok. nr.		Bl. nr.	N. bl.

Dette dokument tilhører ABB Kraft AS og må ikke reproduseres, brukes eller bekjentgjøres til tredje person uten vår tillatelse.

ABB Kraft AS

1	1	V:V.PL.50x300 KV.S355J2G3	450	53	NS-EN10025	
Ant.	Pos.	Vare nr.	Navn, dim., kval.	Kpl.	Vekt	Anm

SLUTTDOKUMENTASJON

F01	25.05.98	Som bygget	JSM	JSM	JSM
Rev.	Dato	Endring - erstatning	Tegn.	Saksb.	Sign.

NSB Gardermobanen A/S

ABB Energi AS - kontrakt K-1839

Kontrakt nr.	Leverandør:	Ørsta Stålindustri AS	Dato	25.05.98
NG 85645			Saksb.	JSM

Avstand Oslo S	Leverandør tegn. nr.	4-4062B	Hor. M.	1:5
			Vert. M.	

Parsell	Ark. bet.
---------	-----------

Område	Erstatn. for
--------	--------------

Tekst - beskrivelse	Områdekode
---------------------	------------

FOTPLATE KONTAKTLEDNINGSMAST
GARDERMOBANEN

GMB tegn. nr.	E000-M-TD-74-0091	Rev.	F01
---------------	-------------------	------	-----

NSB tegn.nr.		Rev.	
--------------	--	------	--

Utført	Enhet	Kontroll	Utg.
Basisdok. nr.		Bl. nr.	N. bl.

ENE 1111 A