



Utført	Enhet	Kontroll	Utg.
Prosjektbasisdok. nr.			N. bl.

Dette dokument tilhører ABB Kraft AS og må ikke reproduseres, brukes eller bekjempes til tredje person uten vår tillatelse.

ABB Kraft AS

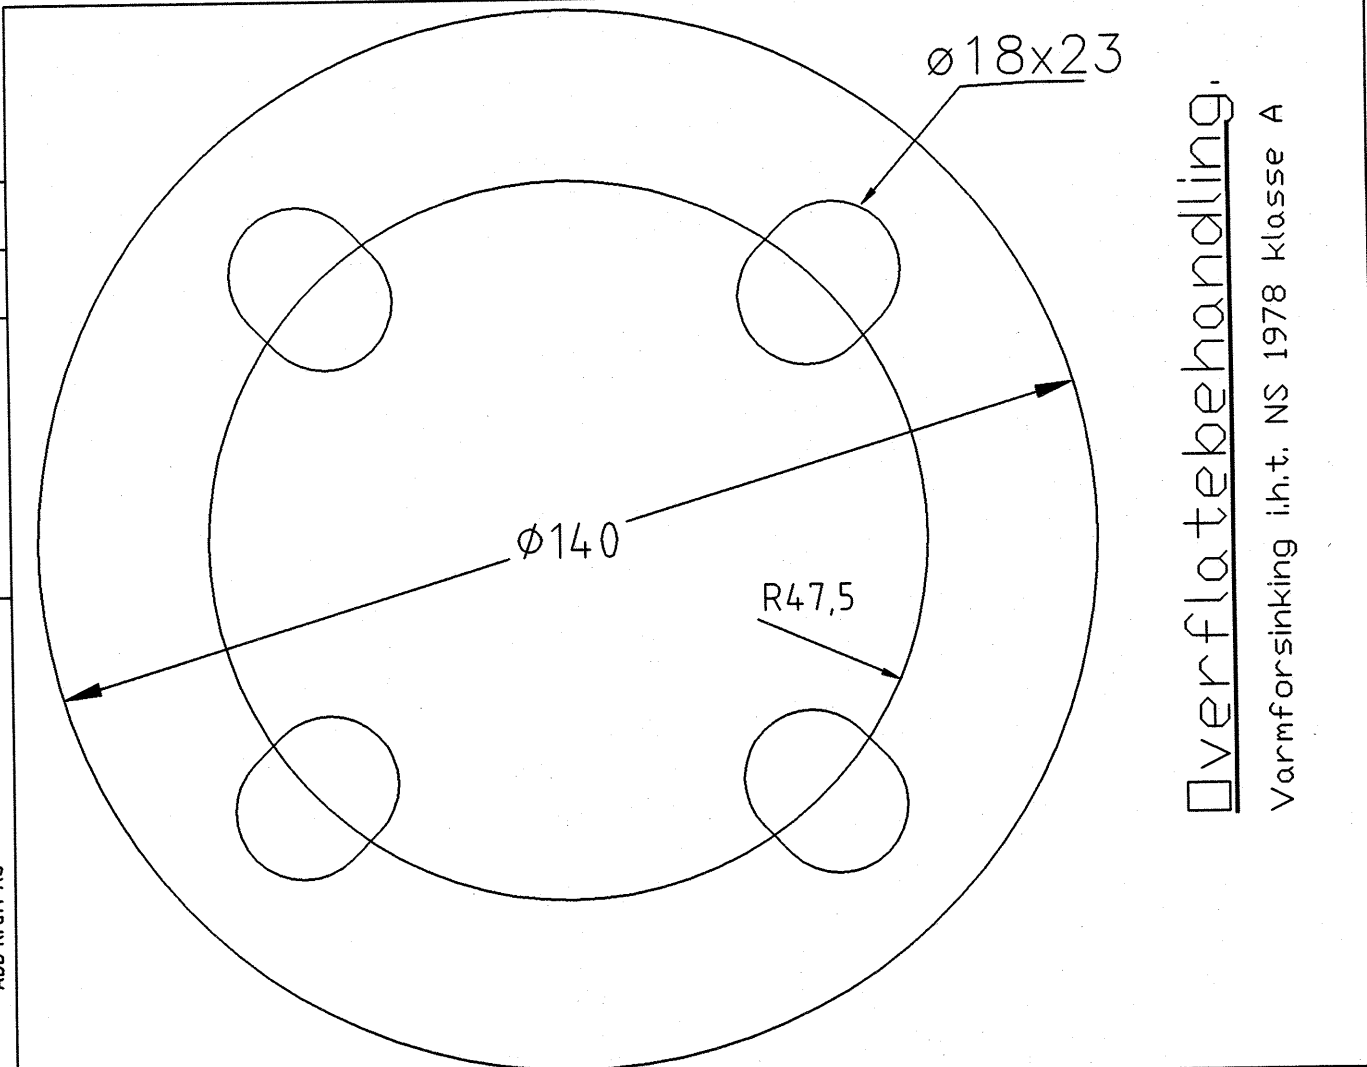

Overflatebehandling.
Varmforsinking i.h.t. NS 1978 Klasse A

1	1	3444	Varmv1500*3000*15mm D240Y	140			
Ant.	Pos.	Vare nr.	Navn, dim., kval.	Kpl.	Vekt	Anm	
F01	25.05.98	Som bygget			JSM	JSM	JSM
Rev.	Dato	Endring - erstatning			Tegn.	Saksb.	Sign.
NSB Gardermobanen A/S				Date		25.05.98	
ABB Energi AS - kontrakt K-1839				Saksb.		JSM	
Kontraktsnr.	NG 85645	Leverandør:	 Ørsta Stålindustri AS	DAK nr.	0094.DWG		
Avstand Oslo S		Leverandør tegn. nr.	4-4131A	Hor. M.	1:1		
Parsell				Vert. M.	1:1		
Område				Ark. bet.			
Tekst - beskrivelse				Erstatn. for			
FORING FOR ÅK GARDERMOBANEN				Områdekode			
GMB tegn. nr.	E000-M-TD-74-0094			Rev.	F01		
NSB tegn.nr.				Rev.			

SLUTTDOKUMENTASJON

Utført	Enhet	Kontroll	Utg.
Basisdok. nr.			N. bl.

ENE 1111 A