
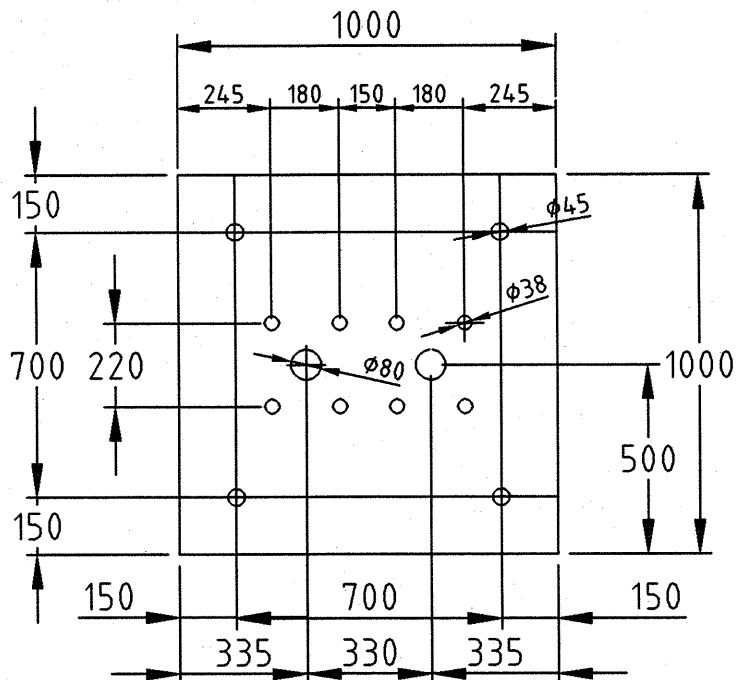


Utført	Enhet	Kontroll	Utg.
			N. bl.
Prosjektbasisdok. nr.		Bl. nr.	

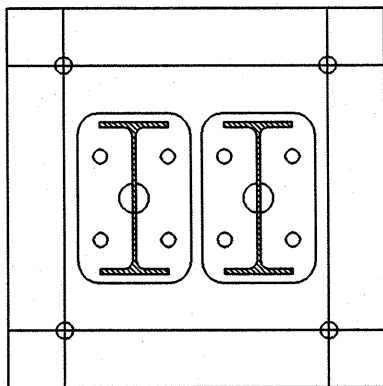

Overflatebehandling. Merknader.

Varmforsinking i.h.t. NS 1978 klasse A
 Sur avfetting, Sinkfosfatering.
 Pulverbelegging tykkelse 60-100my
 Farge: Grønn NCS 9005G20Y matt struktur.
 Polyester.

NS 3472 Kontrollklasse 2
 NS 3420 Toleranseklasse 2

SLUTTDOKUMENTASJON

1	1		VV.PL.40*1000 KVAL.S355J2G3	1000		
Ant.	Pos.	Vare nr.	Navn, dim., kval.	Kpl.	Vekt	Anm

F01	25.05.98	Som bygget	JSM	JSM	JSM
Rev.	Dato	Endring - erstatning	Tegn.	Saksb.	Sign.

NSB Gardermobanen A/S

Dato 25.05.98
 Saksb. JSM

ABB Energi AS - kontrakt K-1839

Kontraktsnr. NG 85645	Leverandør: Ørsta Ståindustri AS	DA
Avstand Oslo S	Leverandør tegn. nr. 4-4202	DAK nr. 0095.DWG

Parsell	Hor. M. Vert. M.	1:20
---------	---------------------	------

Område	Ark. bet.
--------	-----------

Tekst - beskrivelse	Erstatn. for.
---------------------	---------------

FOTPLATE FOR DOBBEL IPE400 MAST FOR H3 FUNDAMENT GARDERMOBANEN		Områdekode
--	--	------------

GMB tegn. nr. E000-M-TD-74-0095	Rev. F01
------------------------------------	-------------

NSB tegn.nr.	Rev.
--------------	------

Dette dokument tilhører ABB Kraft AS og må ikke reproduseres, brukes eller bekjentgjøres til tredje person uten vår tillatelse.

ABB Kraft AS

Utført	Enhet	Kontroll	Utg.
			N. bl.
Basisdok. nr.		Bl. nr.	

ENE 1111 A