
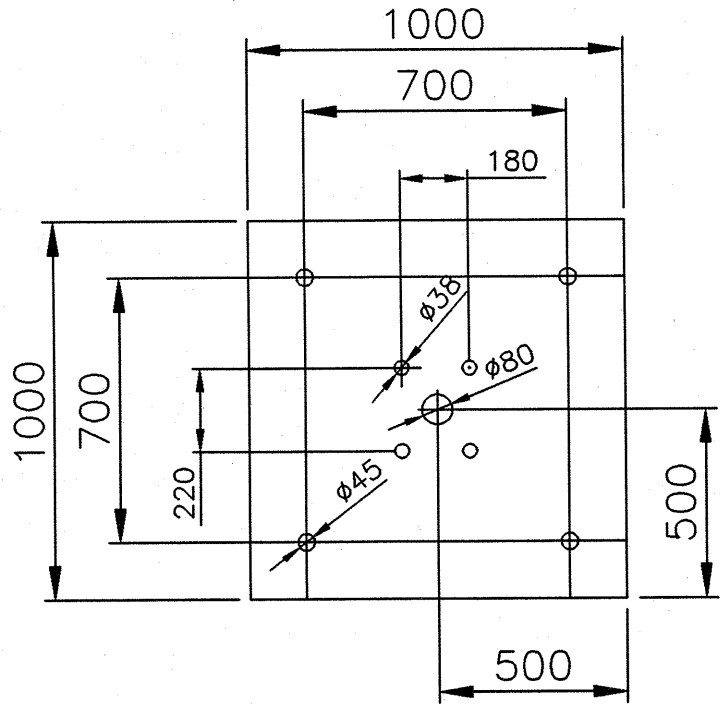


Utført	Enhet	Kontroll	Utg.
Prosjektbasisdok. nr.		Bl. nr.	N. bl.

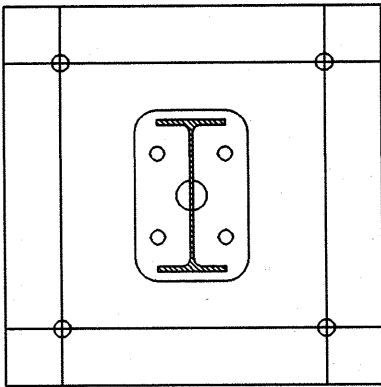

Overflatebehandling.

Merknader.

Varmforsinking i.h.t. NS 1978 klasse A  
 Sur avfetting, Sinkfosfatering,  
 Pulverbelegging tykkelse 60-100my  
 Farge: Grønn NCS 9005G20Y matt struktur.  
 Polyester.

NS 3472 Kontrollklasse 2  
 NS 3420 Toleranseklasse 2

**SLUTTDOKUMENTASJON**

Dette dokument tilhører ABB Kraft AS og må ikke reproduseres, brukes eller bekjenngjøres til tredje person uten vår tillatelse.

ABB Kraft AS

1	1		VV.PL. 40*1000 KVAL.S355J2G3	1000			
Ant.	Pos.	Vare nr.	Navn, dim., kval.	Kpl.	Vekt	Anm	
F01	25.05.98	Som bygget			JSM	JSM	JSM
Rev.	Dato	Endring - erstatning			Tegn.	Saksb.	Sign.
<b>NSB Gardermobanen A/S</b>						Dato 25.05.98	
ABB Energi AS - kontrakt K-1839						Saksb. JSM	
Kontraktsnr.	NG 85645	Leverandør:	Ørsta Stålindustri AS	DA			
Avstand Oslo S		Leverandør tegn. nr.	4-4203	OA			
Parsell				DAK nr.	0096.DWG		
Område				Hor. M.	1:20		
Tekst - beskrivelse	FOTPLATE FOR ENKEL IPE400 MAST PÅ H3 FUNDAMENT GARDERMOEN			Vert. M.			
GMB tegn. nr.	E000-M-TD-74-0096			Ark. bet.			
NSB tegn.nr.				Erstatn. for			
				Områdekode			
				Rev.	F01		
				Rev.			

ENE 1111 A