


Utført	Enhet	Kontroll	Utg.
Prosjektbasisdok. nr.		Bl. nr.	N. bl.

Dette dokument tilhører ABB Kraft AS og må ikke reproduseres, brukes eller bekjentgjøres til tredje person uten vår tillatelse.

ABB Kraft AS

Toleranser for ikke spesielt toleransesatte mål:  
 NS-ISO 2768-1  
 Middels

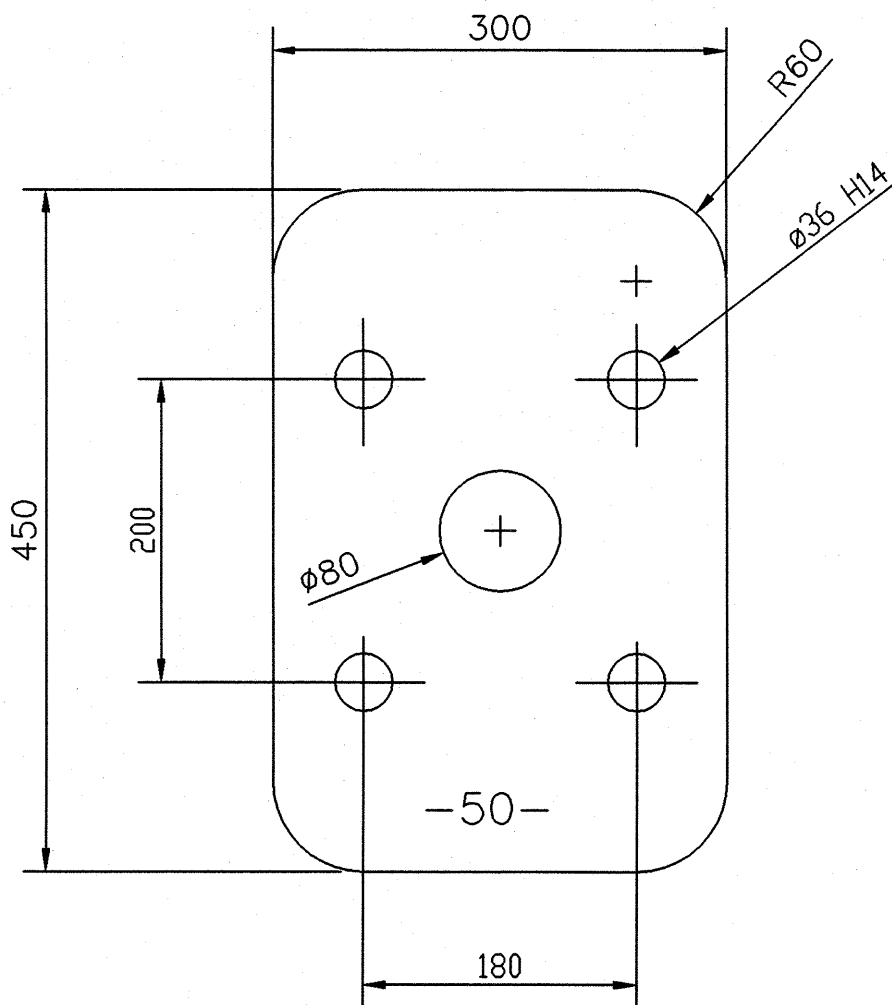

1	1		VARMV.PL.50*300 KVAL.S355J2G3	450	53	NS-EN10025
Ant.	Pos.	Vare nr.	Navn, dim., kval.	Kpl.	Vekt	Anm

F01	25.05.98	Som bygget	JSM	JSM	JSM
Rev.	Dato	Endring - erstatning	Tegn.	Saksb.	Sign.

# NSB Gardermobanen A/S

Dato 25.05.98

Saksb. JSM

ABB Energi AS - kontrakt K-1839

DA

Kontrakt nr. NG 85645	Leverandør: Ørsta Ståindustri AS	OA
Avstand Oslo S	Leverandør tegn. nr. 4-4213	DAK nr. 0098.DWG

Hor. M. 1:5  
Vert. M.

Parsell	Ark. bef.
---------	-----------

Område	Erstatn. for
--------	--------------

Tekst - beskrivelse	Områdekode
---------------------	------------

SPESIAL FOTPLATE FOR  
 KONTAKTLEDNINGSMAST ETTERSTAD  
 GARDERMOBANEN

SLUTTDOKUMENTASJON

GMB tegn. nr. E000-M-TD-74-0098	Rev. F01
------------------------------------	----------

NSB tegn.nr.	Rev.
--------------	------

ENE 1111 A