
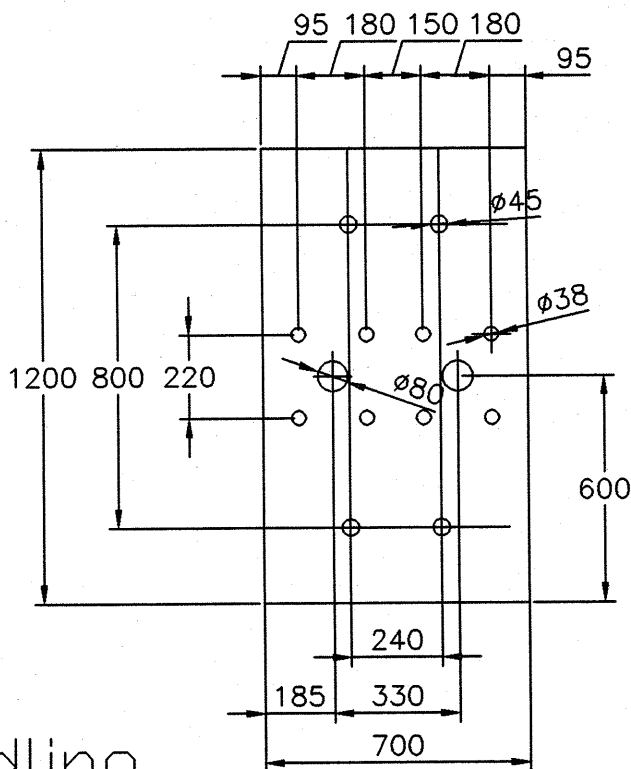


Utført	Enhet	Kontroll	Utg.
Prosjektbasisdok. nr.			N. bl.
			Bl. nr.

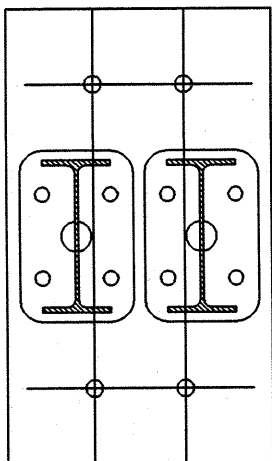

Merknader.

NS 3472 Kontrollklasse 2
NS 3420 Toleranseklasse 2

Overflatebehandling.

Varmforsinking i.h.t. NS 1978 klasse A
Sur avfetting. Sinkfosfatering.
Pulverbelegging tykkelse 60-100my
Farge: Grønn NCS 9005G20Y matt struktur.
Polyester.

Dette dokument tilhører ABB Kraft AS og må ikke reproduseres, brukes eller bekjentgjøres til tredje person uten vår tillatelse.

ABB Kraft AS

1	1	VV.PL. 45*700 KVAL.S355J2G3	1200			
Ant.	Pos.	Vare nr.	Navn, dim., kval.	Kpl.	Vekt	Anm
F01	25.05.98	Som bygget		JSM	JSM	JSM
Rev.	Dato	Endring - erstatning		Tegn.	Saksb.	Sign.
NSB Gardermobanen A/S				Dato 25.05.98		
ABB Energi AS - kontrakt K-1839				Saksb. JSM		
Kontraktsnr. NG 85645				DA		
Leverandør: Ørsta Ståindustri AS				OA		
Avstand Oslo S				DAK nr. 0099.DWG		
Leverandør tegn. nr. 4-4216				Hor. M. 1:20		
Parsell				Ark. bet.		
Område				Erstatn. for		
Tekst - beskrivelse				Områdekode		
FOTPLATE F.DOBDEL IPE400 MAST PÅ B3 FUNDAMENT GARDERMOBANEN						
GMB tegn. nr. E000-M-TD-74-0099				Rev. F01		
NSB tegn.nr.				Rev.		

SLUTTDOKUMENTASJON

Utført	Enhet	Kontroll	Utg.
Basisdok. nr.			N. bl.
			Bl. nr.

ENE 1111 A