


SLUTTDOKUMENTASJON

Total vekt 16,94 kg

Antall	Pos. nr.	Navn, type, dimensjon	Tegning Produktstd.	Materiale	kg. pr. stk	Anm.
2	4	Aluminiumplate t=6 mm		Legering 6063-T4	0,62	
3	3	AmpliformV nett 103/312		Legering 6063-T4	3,2	Juralco
2	2	AmpliformV rammeprofil nr 103811 x 1000		Legering 6063-T6	1,22	Juralco
2	1	AmpliformV rammeprofil nr 103811 x 1500		Legering 6063-T6	1,83	Juralco

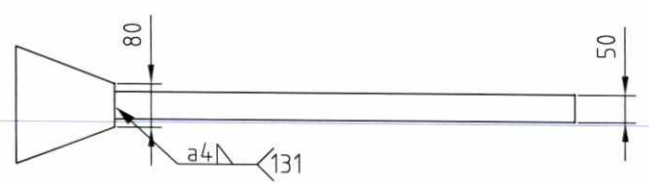

Rev.	Dato	Endring - erstatning	Tegn.	Saksb.	Sign.
F01	04.01.99	Som bygget	FOR	FOR	ALA
			Dato	15.12.98	
			Saksb.	FOR	
NSB Gardermobanen A/S			DA		
ABB Energi AS - kontrakt K-1839			DAK nr		
Kontrakt nr.	Leverandør:		DA		
	ABB ABB Kraft AS		DAK nr		
Avstand Oslo S	Leverandør tegn. nr.		Hor. M.	1:10	
	9BET010042-PAL		Vert. M.		
Parsell			Ark bet		
Område			Erstatn. for		
Tekst - beskrivelse			Områdekode		
SKJERM					
For utligger med liten systemhøyde					
GMB tegn. nr.	E000-M-TD-74-0102		Rev.	F01	
NSB tegn. nr.			Rev.		