


**SLUTTDOKUMENTASJON**

Materiale: Aluminiumskinne 50 X 5

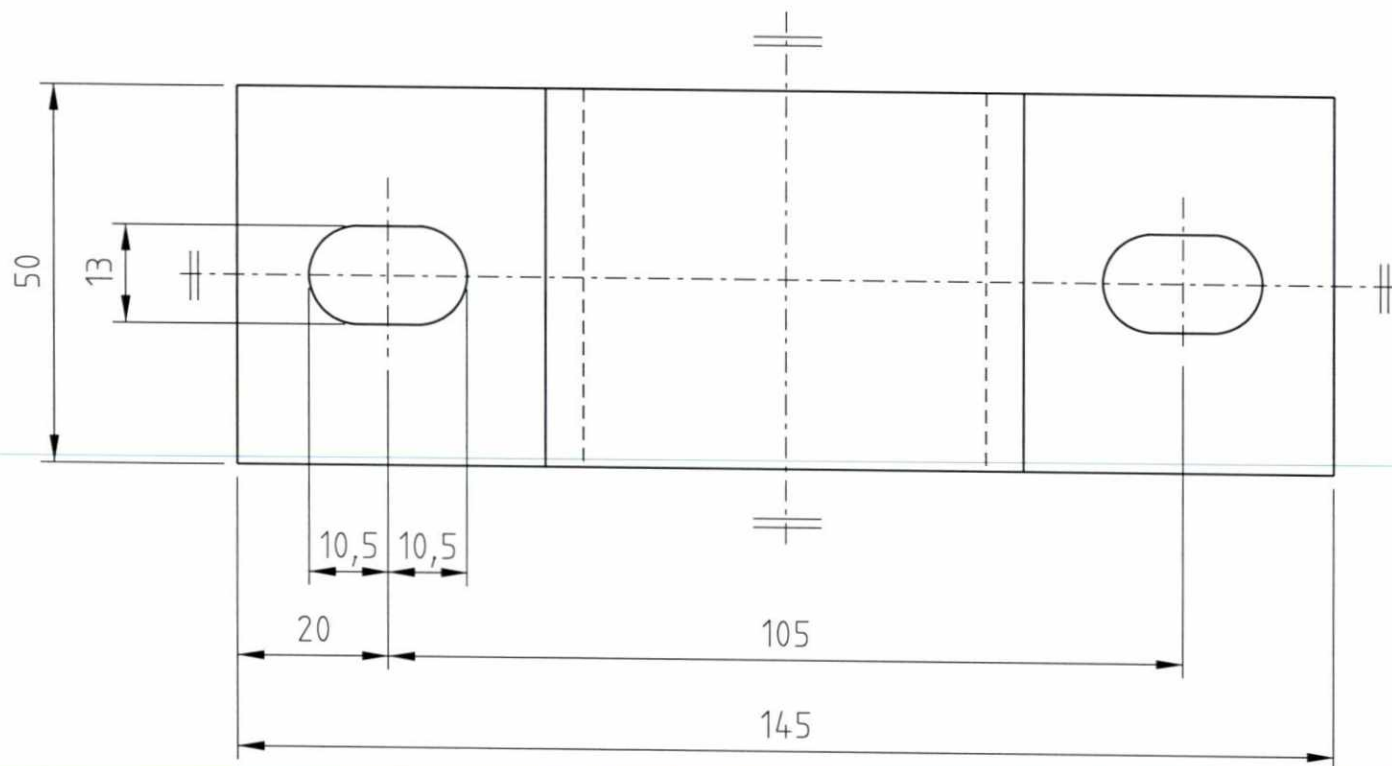

Rev.	Dato	Endring - erstatning	Tegn.	Saksb.	Sign.
F02	10.12.98	Som bygget	FØR	FØR	ALA
B01	05.06.97	For bygging	FØR	FØR	ALA

<b>NSB Gardermobanen A/S</b>		Dato	05.06.97
ABB Energi AS - kontrakt K-1839		Saksb.	FØR
Kontraktsnr.	Leverandør : <b>ABB</b> ABB Kraft AS	DA	
Avstand Oslo S	Leverandør tegn. nr. 9BET010042-PDC	OA	
Parsell		DAK nr.	
Område		Hor. M.	1:1
Tekst - beskrivelse	<b>KABELKLAMMER</b>	Vert. M.	
		Ark. bet.	
		Erstatn. for	
		Områdekode	
GMB tegn. nr.	E000-M-TD-74-0109	Rev.	F02
NSB tegn. nr.		Rev.	

Dette dokument tilhører ABB Kraft AS og må ikke reproduseres, brukes eller bekjentgjøres til tredje person uten vår tillatelse.

ABB Kraft AS

Utg. N. bl.  
 Kontroll. Bl. nr.  
 Enhet.  
 Utført. Prosjektbasisdok. nr.

ENE 1110 A