

Pos. 3
M1:1

SLUTTDOKUMENTASJON

Varmforsinkes i henhold til NS 1978, klasse B
Toleranse hvor dette ikke er oppgitt spesielt: NS-ISO 2768-1 GROV

Total vekt 4,22 kg

Anfall	Pos. nr.	Navn, type, dimensjon	Tegning Produktid	Material	kg pr. stk	Anm.
2	2	Vinkelstål 100x65x8x220		S235JRG2	2,23	
2	2	Vinkelstål 100x65x8x120		S235JRG2	1,22	
1	1	Stangstål 100x8x120		S235JRG2	0,77	

F01	17.12.98	Som bygget		FOR	FOR	ALA
Rev	Dato	Endring - erstatning		Tegn	Saksb	Sign


NSB Gardermobanen A/S
ABB Energi AS - kontrakt K-1839

Kontrakt nr.	Leverandør	DAK nr.
	ABB ABB Kraft AS	
Avstøpt Del S	Leverandør tegn. nr.	Hor. M. Vert. M.
	9BET010042-PDJ	1:2
Parsell		Ark. bet.


OverSide
Ersfahn. For

Tekst - beskrivelse
FESTEBRACKETT FOR STØTTEISOLATOR
Benyttes i utstøpt tunnel

GMB tegn. nr.	E000-M-TD-74-0115	Rev	F01
NSB tegn. nr.		Rev	

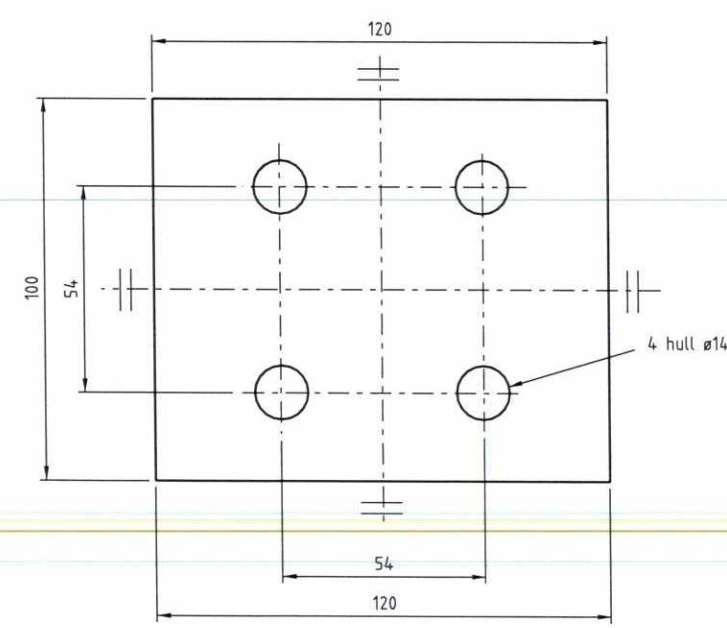

Pos. 1
M1:1

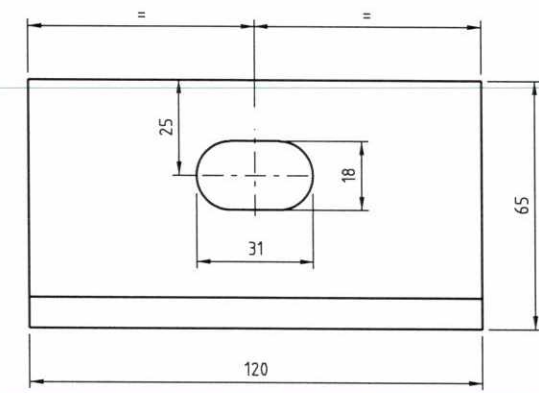

Pos. 2
M1:1