


SLUTTDOKUMENTASJON

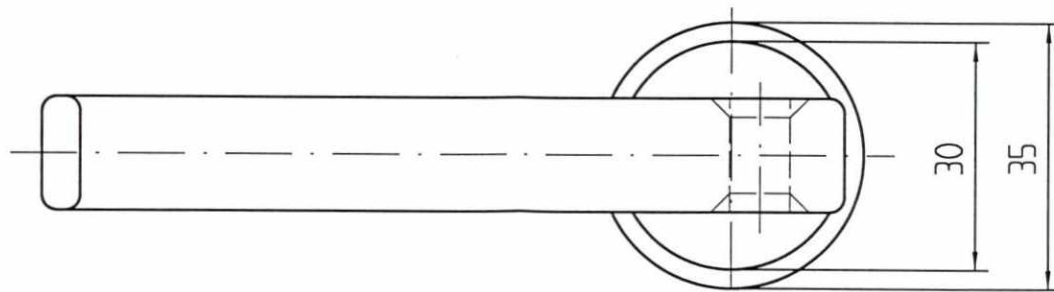

Radier uten angivelse har $R = 2\text{mm}$
 Delen pusses og grader etter støping fjernes. Hullene støpes om mulig.
 1) Tegn. Nr.
 2) Firmategn
 Materiale: AlMgSi1-F31 DIN 1749

F02	16.02.98	Som bygget	Gr.	Kr.	AM
B01	11.01.96	For akseptering	AME	Kr.	Cat.
Rev.	Dato	Endring - erstatning	Tegn.	Saksb.	Sign.
NSB Gardermobanen A/S			Dato	21.09.95	
ABB Kraft AS - kontrakt K-1839			Saksb.	AME	
Kontraktsnr.	Leverandør		DA	Kr.	
K-1839	ADtranz		OA	Cat.	
Avstand Oslo S	Leverandør Tegn. nr.	3-05.98.30	DAK nr.		
Parsell			Hor. M.	Vert. M.	1 : 1
Område			Ark. bet.		
Tekst - beskrivelse	Holder for kontaktdrådklemme på lett direksjonsstag			Erstatn. for	
GMB Tegn. nr.	E000-M-TD-74-0917			Områdekode	
NSB Tegn. nr.				Rev. F02	
				Rev.	

Fuer dieses Dokument und den darin dargestellten Gegenstand behalten wir uns alle Rechte vor. Vervielfaeltigung, Bekannlgabe an Dritte oder Verwertung seines Inhalts sind ohne unsere ausdrueckliche Zustimmung verboten.

Allgemeintoleranzen fuer Form und Lage