


SLUTTDOKUMENTASJON

Radier uten angivelse har R = 2 mm
 Utformingstoleranse ± etter DIN 1511
 Delen pusses og grader etter støping fjernes.
 1) Tegn. Nr.
 2) Firmategn
 Materiale: AlSi7Mg wa DIN 1725

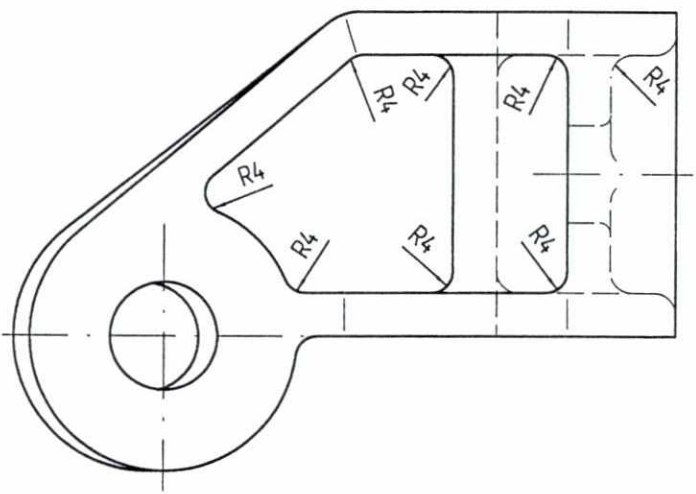

F02	16.02.98	Som byggepl	Gr.	Kr.	AM
B01	11.01.96	For akseptering	AME	Kr.	Cat.
Rev.	Dato	Endring - erstatning	Tegn.	Saksb.	Sign.
NSB Gardermobanen A/S			Dato	21.09.95	
ABB Kraft AS - kontrakt K-1839			Saksb.	AME	
Kontrakt nr.	Leverandør		DA	Kr.	
K-1839	Adtranz		DA	Cat.	
Avstand Oslo S	Leverandør Tegn. nr.	2-05.98.44	DAK nr.		
Parsell			Hor. M.	1 : 1	
			Veri. M		
Område			Ark. bel.		
Tekst - beskrivelse			Erstatn. for		
Øyemuffe for rør Ø100 og Ø120			Områdekode		
GMB Tegn. nr.	E000-M-TD-74-0923		Rev.	F02	
NSB Tegn. nr.			Rev.		