


Produksjonstoleranse +1,5 ved ϕ

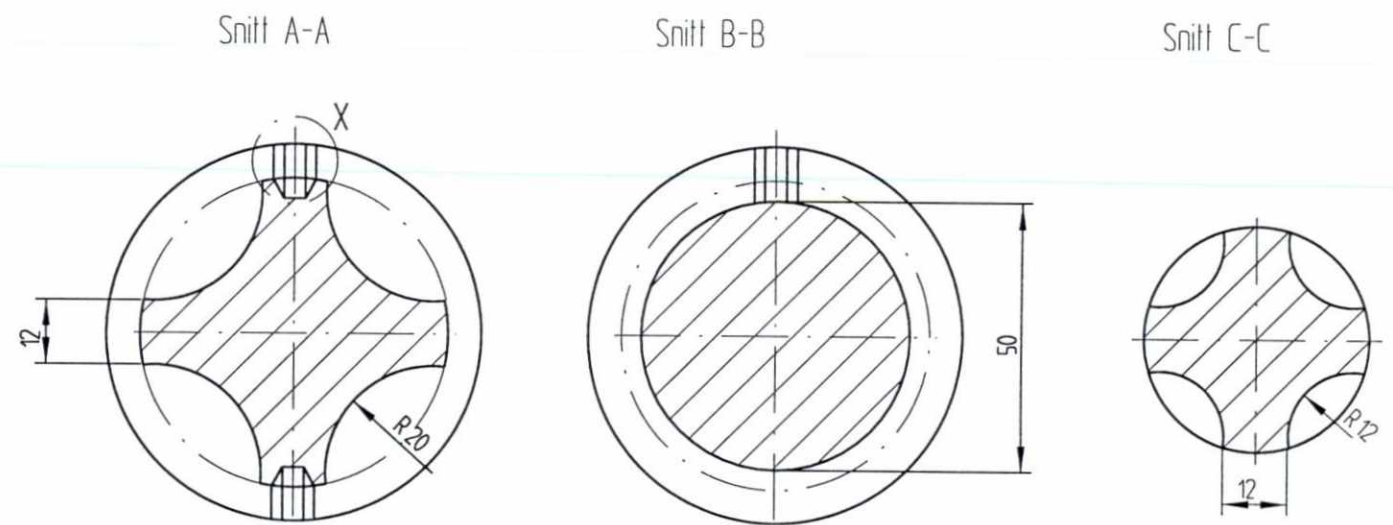

SLUTTDOKUMENTASJON



Støpedelen gjøres ren og fri for grader.

Firmanavnet stemples.

Radier som ikke er målsatt er R=2mm

Toleranse etter \pm DIN 1511

Materiale: G-AlSi7Mg-wa DIN 1725

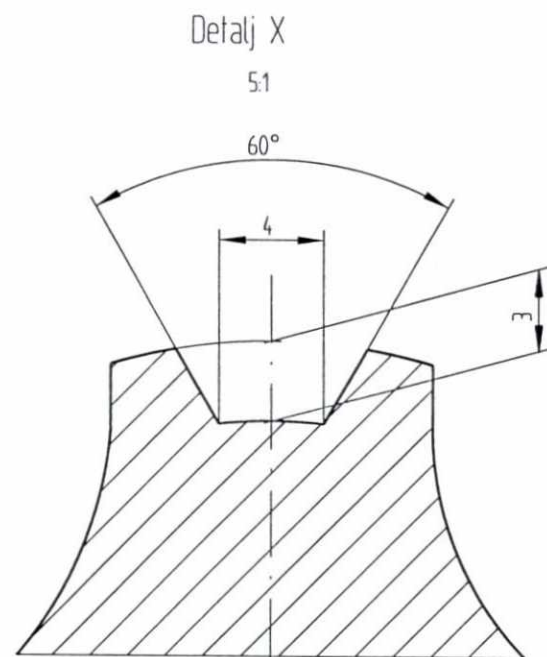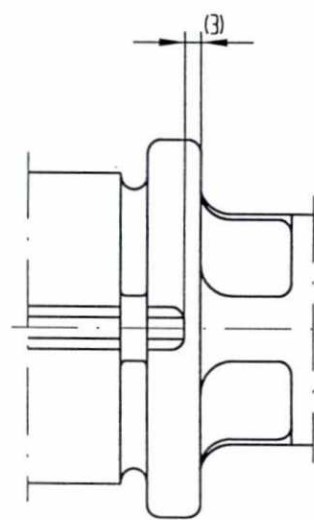

Støpetoleranse DIN 1688
GTA 15/5

F02	13.02.98	Som bygget	Gr.	Kr.	AM
B01	11.01.96	For akseptering	Hrh.	Kr.	Cat.
Rev.	Dato	Endring - erstatning	Tegn.	Saksb.	Sign.
NSB Gardermobanen A/S			Dato	28.8.95	
ABB Kraft AS - kontrakt K-1839			Saksb.	Hrh.	
Kontrakt nr.	Leverandør		DA	Kr.	
K-1839	ADtranz		DA	Cat.	
Avstand Oslo S	Leverandør	Tegn. nr.	Hor. M	1 : 1,5 : 1	
		2-05.98.53	Vert. M		
Parsell			Ark. bet.		
Område			Erstatn. for		
Tekst - beskrivelse			Områdekode		
Detaljer for reduksjonsstykke rør ϕ 70					
GMB Tegn. nr.	E000-M-TD-74-0925		Rev.	F02	
NSB Tegn. nr.			Rev.		

Für dieses Dokument und den darin dargestellten Gegenstand behalten wir uns alle Rechte vor. Vervielfältigung, Bekanntgabe an Dritte oder Verwertung seines Inhalts sind ohne unsere ausdrückliche Zustimmung verboten.

Allgemeintoleranzen
für Form und Lage

0 50 100