


**SLUTTDOKUMENTASJON**

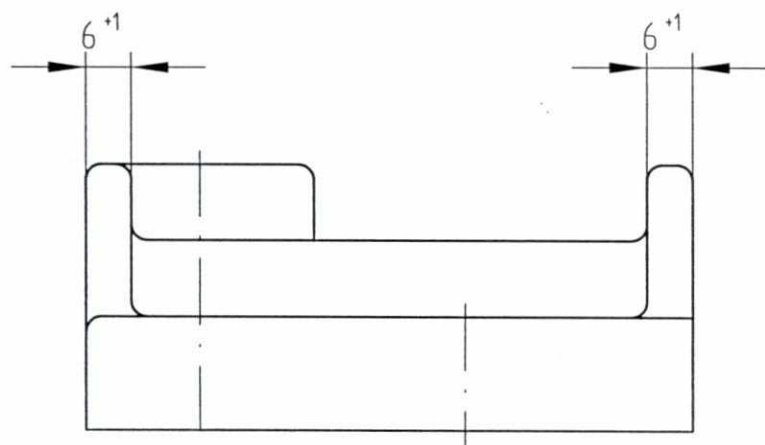

Delen pusses og grader fjernes  
Hullene bør støpes  
Stemple inn firmanavn  
Alle ubenevnte radier er: R=2  
Toleranse etter DIN 1511  
Materiale DIN 1725-G-/GK-ALSi7Mg-wa

F02	16.02.98	Som bygget	Gr.	Kr.	AM
B01	11.01.96	For akseptering	Hrh.	Kr.	Cat.
Rev.	Dato	Endring - erstatning	Tegn.	Saksb.	Sign.
<b>NSB Gardermobanen A/S</b>			Dato	23.8.95	
ABB Kraft AS - kontrakt K-1839			Saksb.	Hrh.	
			DA	Kr.	
Kontraktsnr. K-1839	Leverandør <b>ADtranz</b>		OA	Cat.	
Avstand Oslo S	Leverandør Tegn. nr.	3-05.98.59	Hor. M.	1 : 1	
Parsell			Vert. M.		
Område			Ark. bet.		
Tekst - beskrivelse			Erstatn. for		
Holder for kontakttrådklemme i løftet seksjonsuttigger			Områdekode		
GMB Tegn. nr.	E000-M-TD-74-0928		Rev.	F02	
NSB Tegn. nr.			Rev.		

Fuer dieses Dokument und den darin dargestellten Gegenstand behalten wir uns alle Rechte vor. Vervielfaeligung, Bekannngabe an Dritte oder Verwertung seines Inhalts sind ohne unsere ausdrueckliche Zustimmung verboten.

Allgemeintoleranzen fuer Form und Lage