
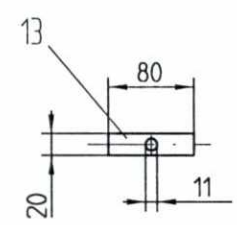


SLUTTDOKUMENTASJON

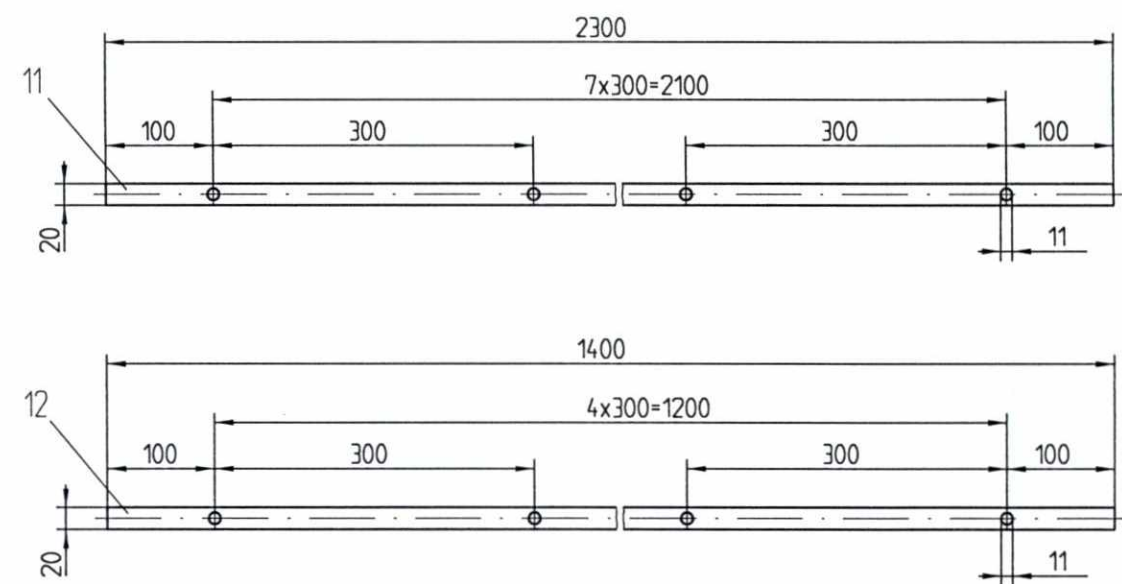

Snitt A - B

Detalj "X"

F03	110398	Som bygget	Gr.	Kr.	AM
B02	100596	Diverse endringer	RB	Kr.	Cat.
B01	110196	For akseptering	Hrh	Kr.	Cat.
Rev.	Dato	Endring - erstatning	Tegn.	Saksb	Sign.
			Dato	28.8.95	
			Saksb.	Hrh	
			DA	Kr.	
			OA	Cat.	
			DAK nr.		
			Hor. M	1:10, 1:5	
			Ver. M		
			Ark. bet.		
			Erstatn. for		
			Område		
			Tekst - beskrivelse	Områdekode	
			Loddkurv med føring på rett vegg		
GMB Tegn. nr.	E000-M-TD-74-0936		Rev.	F03	
NSB Tegn. nr.			Rev.		

Für dieses Dokument und den darin dargestellten Gegenstand behalten wir uns alle Rechte vor. Vervielfältigung, Bekanntgabe an Dritte oder Verwertung seines Inhalts sind ohne unsere ausdrückliche Zustimmung verboten.

Allgemeintoleranzen für Form und Lage

0 50 100