



50
0

Für dieses Dokument und den darin dargestellten Gegenstand behalten wir uns alle Rechte vor. Vervielfältigung, Bekanntgabe an Dritte oder Verwertung seines Inhalts sind ohne unsere ausdrückliche Zustimmung verboten.

Del 1
Kause 16 E-Cu

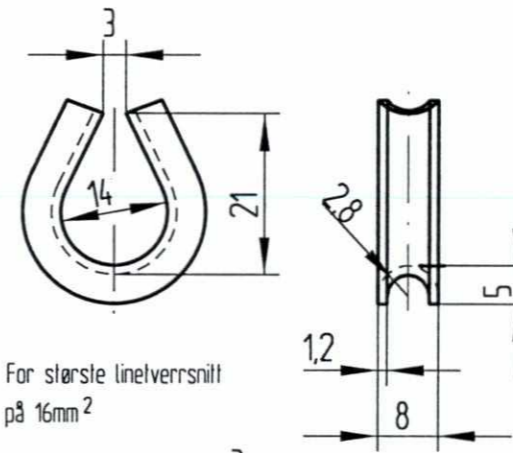


For største linelvernsnitt på 16mm²

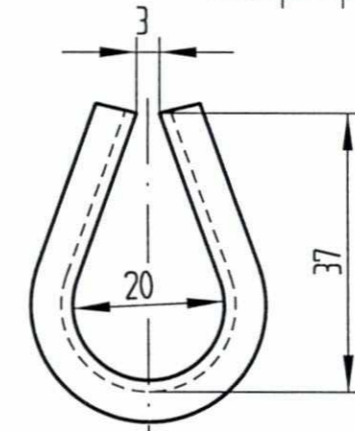

For linelvernsnitt på 25 og 35 mm²

Del 2
Kause 50 E-Cu

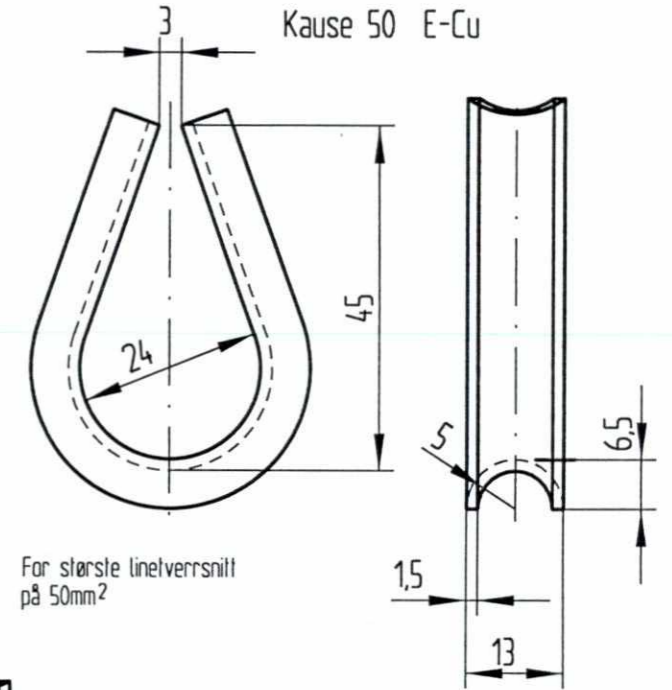

For største linelvernsnitt på 50mm²

Del 3
Kause 35 E-Cu

Del 4
Kause 35 nrSt

F02	13.02.98	Som bygget	Gr.	Kr.	AM
B01	11.01.96	For akseptering	Hrh.	Kr.	Cat.
Rev.	Dato	Endring - erstatning	Tegn.	Saksb.	Sign.
NSB Gardermobanen A/S			Dato	218.95	
ABB Kraft AS - kontrakt K-1839			Saksb.	Hrh.	
Kontraktsnr. K-1839	Leverandør ADtranz		DA	Kr.	
Avstand Oslo S	Leverandør Tegn. nr.	4-20.01.11	OA	Cat.	
Parsell			DAK nr.		
Område	SLUTTDOKUMENTASJON		Hor. M.	1 : 1	
Tekst - beskrivelse	Kauser for hengertråd av bronseline		Vert. M.	Ark. bet.	
GMB Tegn. nr.	E000-M-TD-74-0948		Erstatn. for		
NSB Tegn. nr.			Områdekode		
			Rev.	F02	
			Rev.		