


SLUTTDOKUMENTASJON

M20

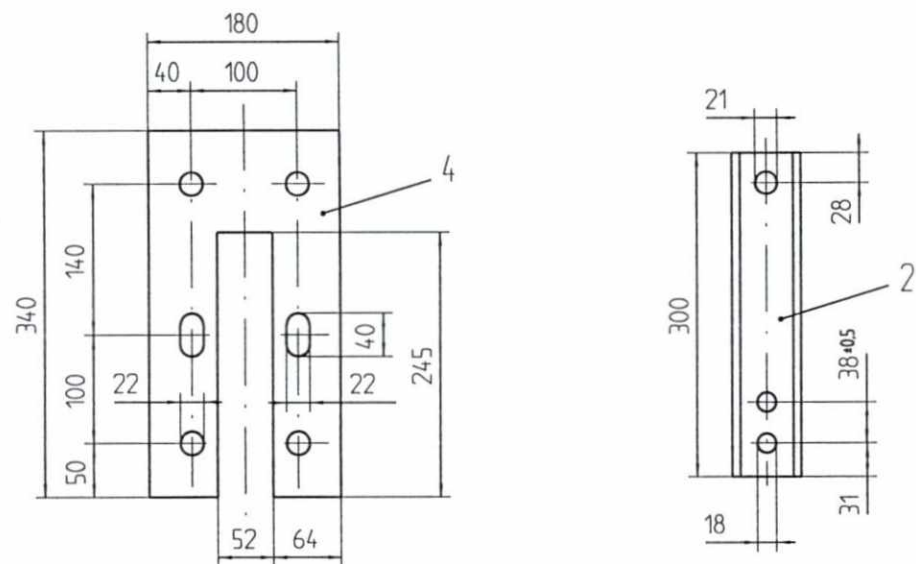

F02	16.02.98	Sam bygget	Gr.	Kr.	AM
B01	02.04.96	For akseptering	AME	Kr.	Cal.
Rev.	Dato	Endring - erstatning	Tegn.	Saksb.	Sign.
			Dato		19.02.96
			Saksb.		AME
			DA		Kr.
			DA		Cal.
			DAK nr.		
			Hor. M		1 : 5
			Verf. M		
			Ark. bet.		
			Erstatn. for		
			Områdekode		
			Brytertravers-seksjonering Mast IPE 400		
GMB Tegn. nr.	E000-M-TD-74-0979				Rev. F02
NSB Tegn. nr.					Rev.

Fuer dieses Dokument und den dann dargestellten Gegenstand behalten wir uns alle Rechte vor. Vervielfaeltigung, Bekanntgabe an Dritte oder Verwertung seines Inhalts sind ohne unsere ausdrueckliche Zustimmung verboten.

Allgemeintoleranzen fuer Form und Lage

0 50 100