
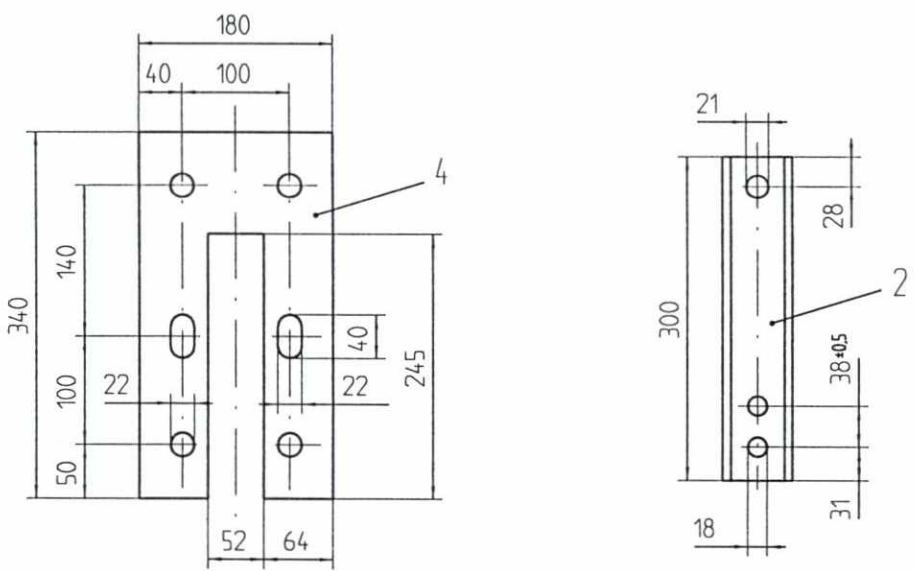


**SLUTTDOKUMENTASJON**

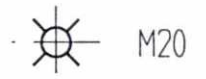

F02	16.02.98	Som bygget	Gr.	Kr.	AM
B01	02.04.96	For akseptering	AME	Kr.	Cal.
Rev.	Dato	Endring - erstatning	Tegn.	Saksb.	Sign.
<b>NSB Gardermobanen A/S</b>			Dato	19.02.96	
ABB Kraft AS - kontrakt K-1839			Saksb.	AME	
Kontrakt nr.	Leverandør		DA	Kr.	
K-1839	Adtranz		DA	Cal.	
Avstand Oslo S	Leverandør Tegn. nr.		DAK nr.		
	GVT 2 518 583		Hor. M	1 : 5	
Parsell			Verl. M		
Område			Ark. bet.		
Tekst - beskrivelse	Brytertravers-seksjonering Mast 2 x IPE 400		Erstatn. for		
GMB Tegn. nr.	E000-M-TD-74-0980		Områdekode		
NSB Tegn. nr.			Rev.	F02	
			Rev.		

Für dieses Dokument und den darin dargestellten Gegenstand behalten wir uns alle Rechte vor. Vervielfältigung, Bekanntgabe an Dritte oder Verwertung seines Inhalts sind ohne unsere ausdrückliche Zustimmung verboten.

Allgemeintoleranzen  
für Form und Lage