



50
0

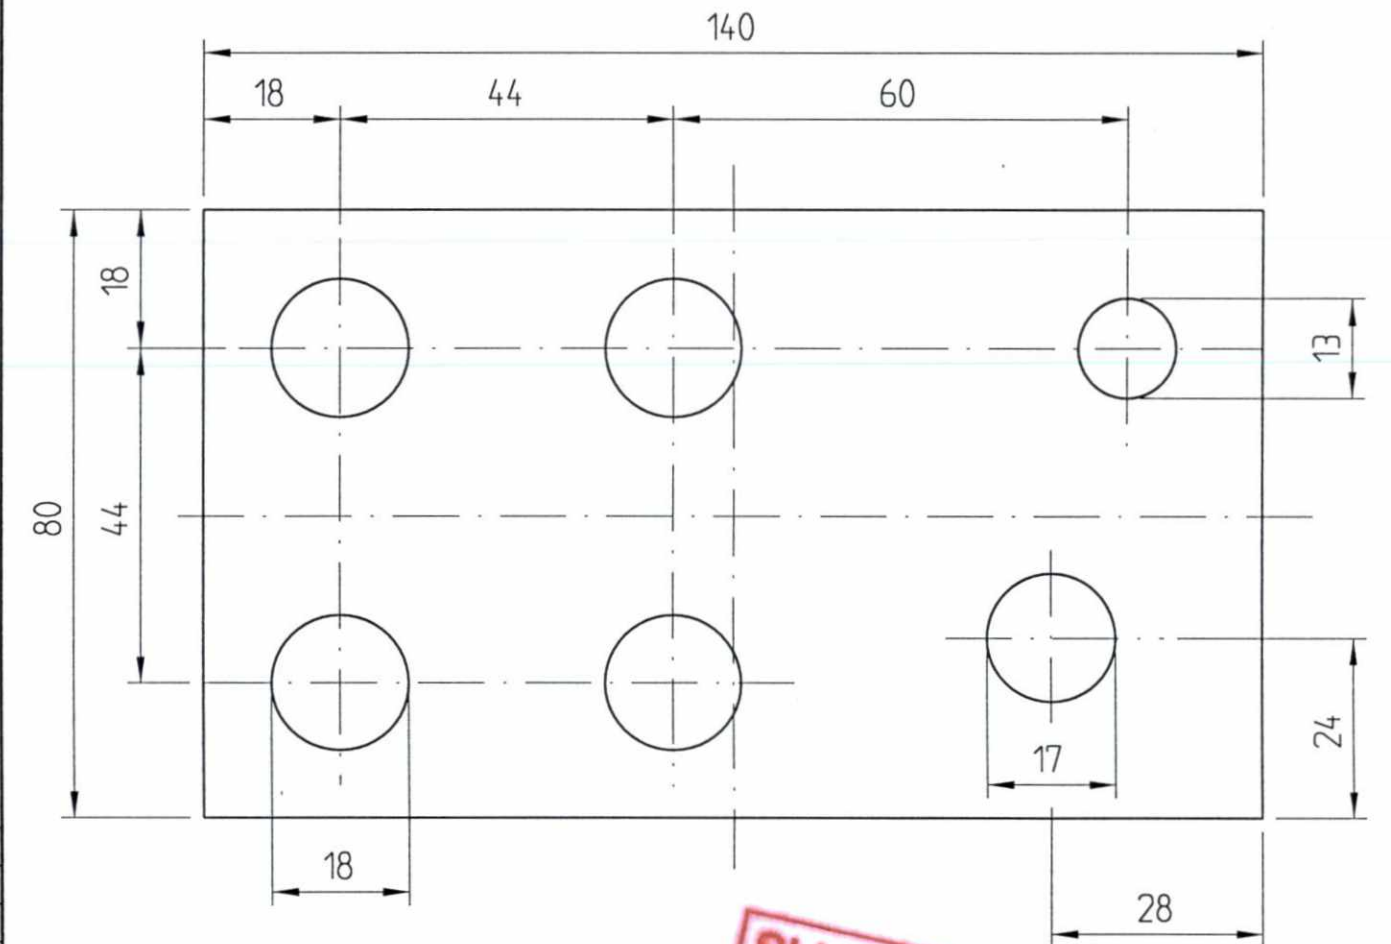

SLUTTDOKUMENTASJON

Mat: Fl. 80x6 E-Cu DIN 1759

Fuer dieses Dokument und den darin dargestellten Gegenstand behalten wir uns alle Rechte vor. Vervielfaeltigung, Bekanntgabe an Dritte oder Verwertung seines Inhalts sind ohne unsere ausdrueckliche Zustimmung verboten.

F02	16.02.98	Som bygget	Gr.	Kr.	AM
B01	15.04.96	For akseptering	RB	Kr.	Cat.
Rev.	Dato	Endring - erstatning	Tegn.	Saksb.	Sign.
NSB Gardermobanen A/S 			Dato	09.04.96	
ABB Kraft AS - kontrakt K-1839			Saksb.	RB	
Kontrakt nr.	Leverandør		DA	Kr.	
K-1839	ADtranz		QA	Cat.	
Avstand Oslo S	Leverandør Tegn. nr. GVT 4 509865		DAK nr.		
Parsell			Hor. M.	1 : 1	
Område			Vert. M.		
Tekst - beskrivelse	Cu - koblingsstykke for endeavslutning		Ark. bet.		
GMB Tegn. nr.	E000-M-TD-74-1026		Erstatn. for		
NSB Tegn. nr.			Områdekode		
			Rev.	F02	
			Rev.		