


Fuer dieses Dokument und den darin dargestellten Gegenstand behalten wir uns alle Rechte vor. Vervielfaeltigung, Bekanntgabe an Dritte oder Verwertung seines Inhalts sind ohne unsere ausdrueckliche Zustimmung verboten.

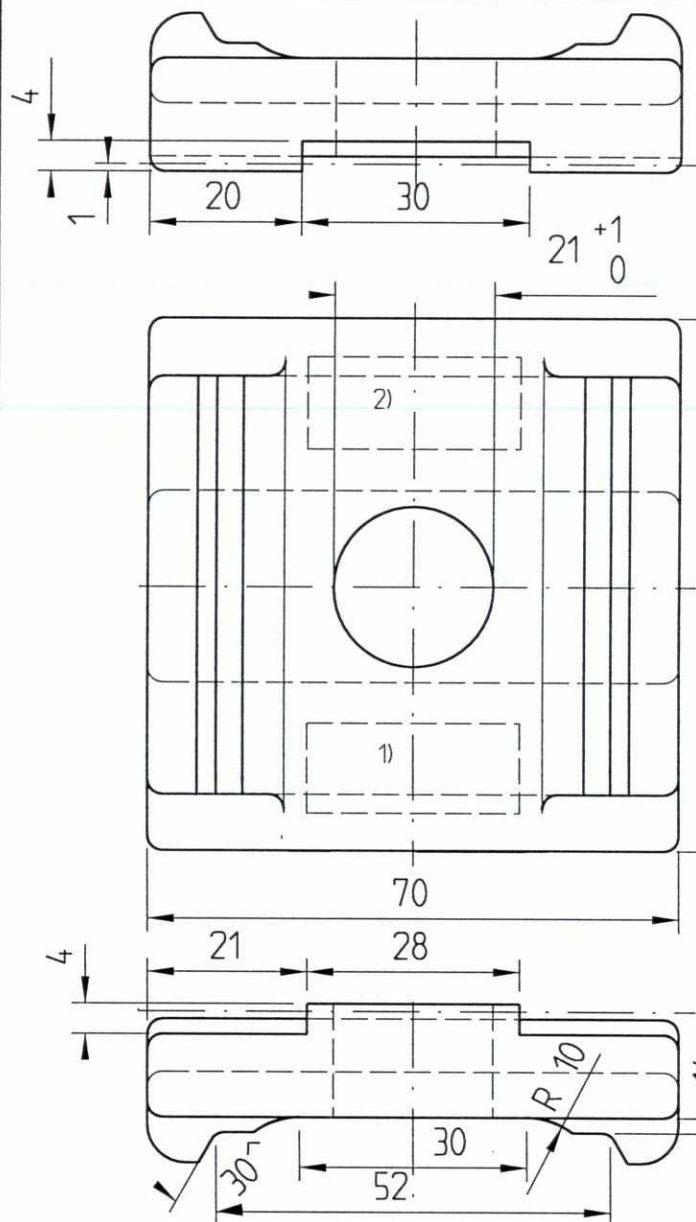

- 1.) Tegn. Nr.
- 2.) Firmategn

Delen pusses og grader fjernes etter støping  
 Radier uten angivelse har R = 2mm  
 Toleranse etter DIN 1511

Materiale: G-CuZn15Si4 DIN 1709

|                                |  |                      |          |              |       |
|--------------------------------|--|----------------------|----------|--------------|-------|
| F02                            | 16.02.98                                     | Som bygget           | Gr.      | Kr.          | AM    |
| B01                            | 15.04.96                                     | For akseptering      | RB       | Kr.          | Cat.  |
| Rev.                           | Dato   | Endring - erstatning | Tegn.    | Saksb.       | Sign. |
| <b>NSB Gardermobanen A/S</b>   |  |                      | Dato     | 09.04.96     |       |
| ABB Kraft AS - kontrakt K-1839 |  |                      | Saksb.   | RB           |       |
| Kontrakt nr.                   | Leverandør                                   |                      | DA       | Kr           |       |
| K-1839                         | <b>ADtranz</b>                               |                      | DA       | Cat.         |       |
| Avstand Oslo S                 | Leverandør Tegn. nr.                         | 4-10.21.16           | DAK nr.  |              |       |
| Parsell                        |  |                      | Hor. M.  | 1 : 1        |       |
| Område                         |  |                      | Vert. M. |              |       |
| Tekst - beskrivelse            | Klemstykke for støtteisolator (bryterføring) |                      |          | Ark. bef.    |       |
| GMB Tegn. nr.                  | E000-M-TD-74-1032                            |                      |          | Erstatn. for |       |
| NSB Tegn. nr.                  |  |                      |          | Områdekode   |       |
|                                |  |                      | Rev.     | F02          |       |
|                                |  |                      | Rev.     |              |       |