


Kt-høyde-360

SLUTTDOKUMENTASJON

Ta hensyn til sveisefordkrift DIN 18800
 Sveisestyrke α -3mm
 dersom annet ikke angitt
 Sveising helt rund.
 Etter sveising overflate behandling etter DIN 50976-tZn o.

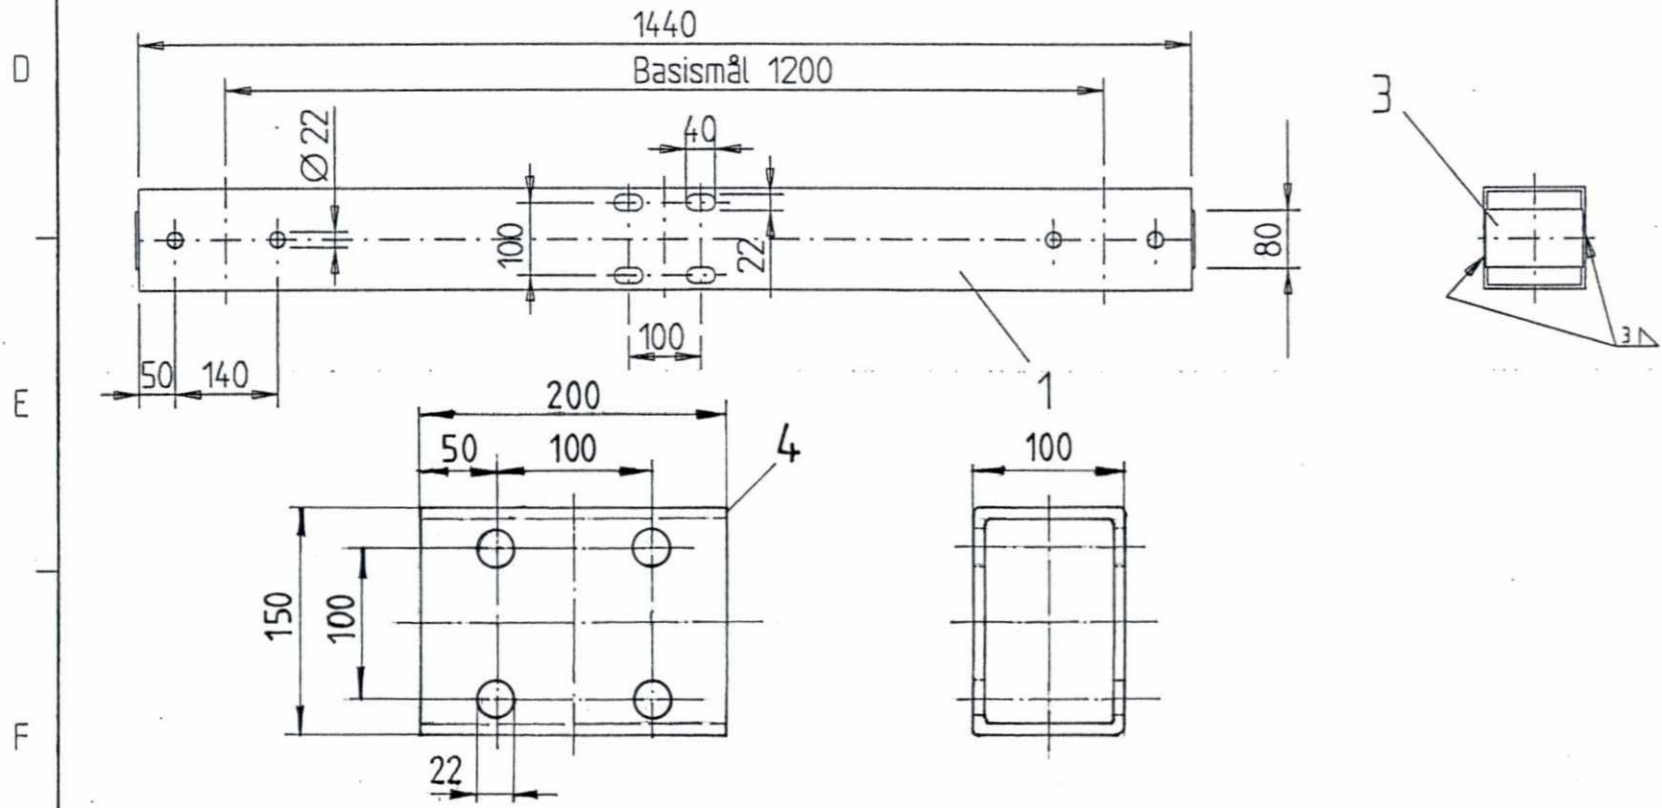

F01	20.2.98	Som bygget	Wö	Kr	AM
Rev.	Dato	Endring - erstatning	Tegn.	Saksb.	Sign.
NSB Gardermobanen A/S			Dato	20.2.98	
ABB Kraft AS - kontrakt K-1839			Saksb.	Wö	
Kontraktsnr.	Leverandør		DA	Kr	
K-1839	ADtranz		OA	AM	
Avstand Oslo S	Leverandør Tegn. nr.	GVT 3518 962	Hor. M.	1 : 10	1 : 5
Parsell			Vert. M.	Ark. bet.	
Område			Erstatn. for		
Tekst - beskrivelse			Områdekode		
Seksjonskonsoll på IPE 400 med loddavspenning					
GMB Tegn. nr.	E000-M-TD-74-1066		Rev.	F01	
NSB Tegn. nr.			Rev.		

Fuer dieses Dokument und den darin dargestellten Gegenstand behalten wir uns alle Rechte vor. Vervielfaeligung, Bekanntgabe an Dritte oder Verwertung seines Inhalts sind ohne unsere ausdrueckliche Zustimmung verboten.

Allgemeintoleranzen fuer Form und Lage

