


**SLUTTDOKUMENTASJON**

Ta hensyn til sveisefordkrift DIN 18800  
 Sveisestyrke a=3mm  
 dersom annet ikke angitt  
 Sveising helt rund.  
 Etter sveising overflate behandlig etter DIN 50976-tZn o.

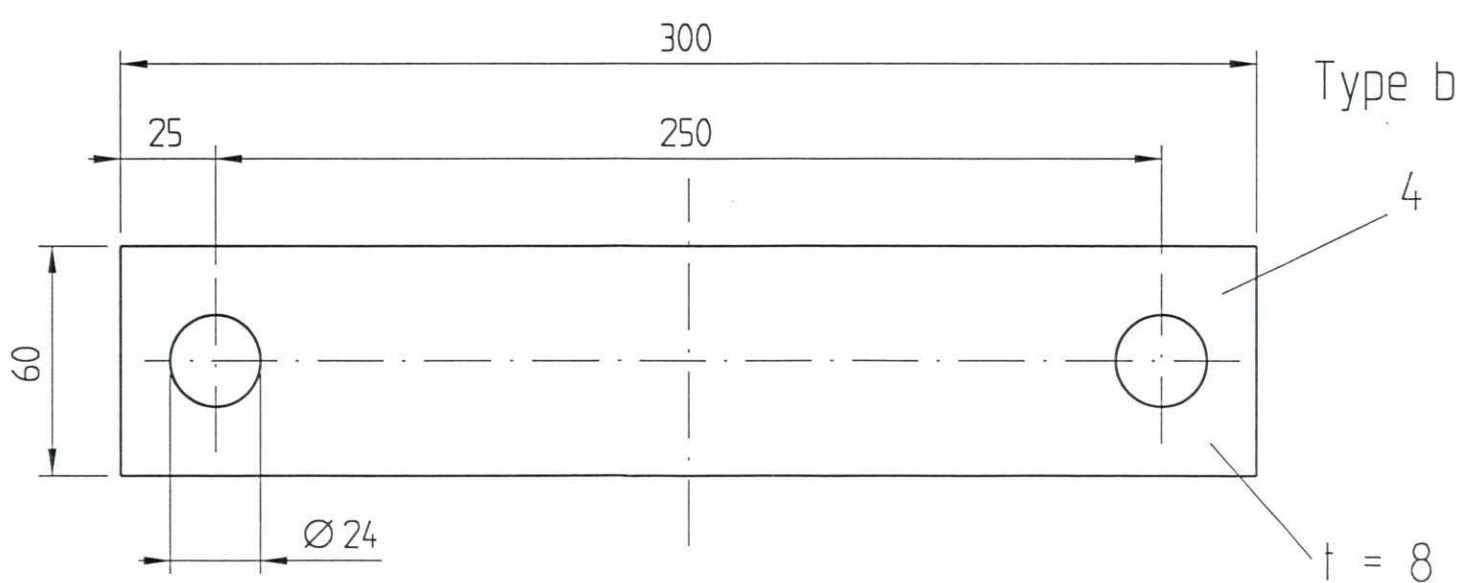

F03	12.10.99	Som bygget	Ru.	Kr.	AM
B02	06.05.99	del 1 sveising, del 3 falle bort	Ru.	Kr.	AM
B01	29.04.99	For akseptering	Ru.	Kr.	AM
Rev.	Dato	Endring - erstatning	Tegn.	Saksb.	Sign.
<b>NSB Gardermobanen A/S</b>			Dato	29.04.99	
ABB Kraft AS - kontrakt K-1839			Saksb.	Ru.	
Kontrakt nr.	Leverandør		DA	Kr.	
K-1839	ADtranz		OA	AM	
Avstand Oslo S	Leverandør Tegn. nr.	GVT 3 507 897	DAK nr.		
Parsell			Hor. M.	1:2	
Område			Vert. M.		
Tekst - beskrivelse	Avstandlask for loddavspenning (2 Søylar)		Ark. bet.		
GMB Tegn. nr.	E000-M-TD-74-1068		Erstatn. for		
NSB Tegn. nr.			Områdekode		
			Rev.	F03	
			Rev.		

Fuer dieses Dokument und den darin dargestellten Gegenstand behalten wir uns alle Rechte vor. Vervielfaeligung, Bekanntgabe an Dritte oder Verwertung seines Inhalts sind ohne unsere ausdrueckliche Zustimmung verboten.

Allgemeintoleranzen fuer Form und Lage

