


SLUTTDOKUMENTASJON

Sveising:
 Sveisesøm-kvalitet DIN 8563 T30, gruppe BS-Al/BK-Al
 Tilsetningsmateriale DIN 1732-S-ALSi5
 DVS-normblad 1611 poreklasse B tilsvarende for BS-Al
 DVS-normblad 1611 poreklasse C tilsvarende for BS-Al

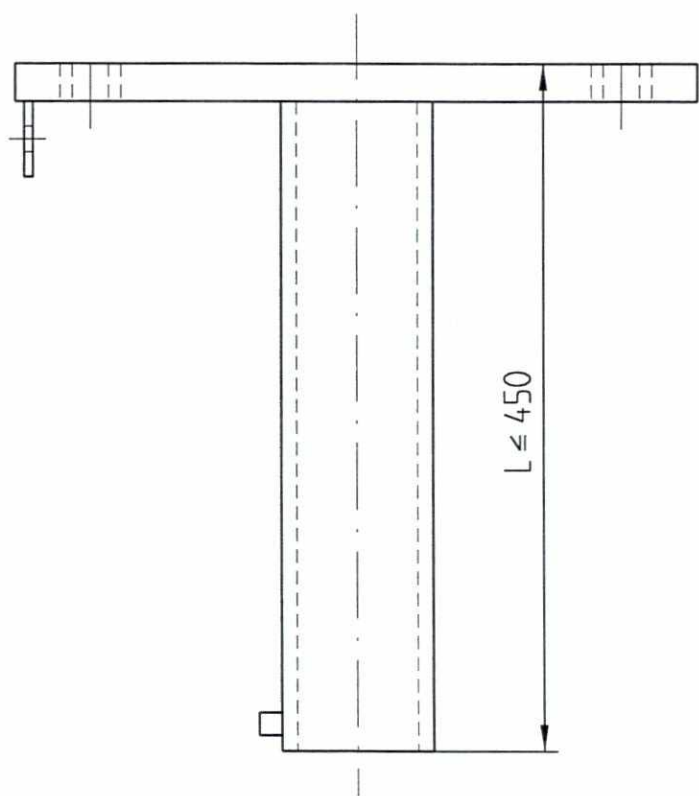

F02	16.03.98	Som bygget	Gr.	Kr.	AM
B01	20.01.97	For akseptering	RB	Kr.	H.G.
Rev.	Dato	Endring - erstatning	Tegn.	Saksb.	Sign.
NSB Gardermobanen A/S			Dato 20.01.97		
ABB Kraft AS - kontrakt K-1839			Saksb. RB		
Kontraktsnr.	Leverandør		DA	Kr.	
K-1839	ADtranz		DA	H.G.	
Avstand Oslo S	Leverandør Tegn. nr.		DAK nr.		
	3-25.05.351 b		Hor. M.	1 : 5	
Parsell			Vert. M.		
Område			Ark. bet.		
Tekst - beskrivelse			Erstatn. for		
Hengemast i tunnel			Områdekode		
GMB Tegn. nr.			Rev.		F02
E000-M-TD-74-1106			Rev.		
NSB Tegn. nr.					

Fuer dieses Dokument und den darin dargestellten Gegenstand behalten wir uns alle Rechte vor. Vervielfaeltigung, Bekanntgabe an Dritte oder Verwertung seines Inhalts sind ohne unsere ausdrueckliche Zustimmung verboten.

Allgemeintoleranzen fuer Form und Lage