


50



0

Fuer dieses Dokument und den darin dargestellten Gegenstand behalten wir uns alle Rechte vor. Vervielfaeltigung, Bekanntgabe an Dritte oder Verwertung seines Inhalts sind ohne unsere ausdrueckliche Zustimmung verboten.

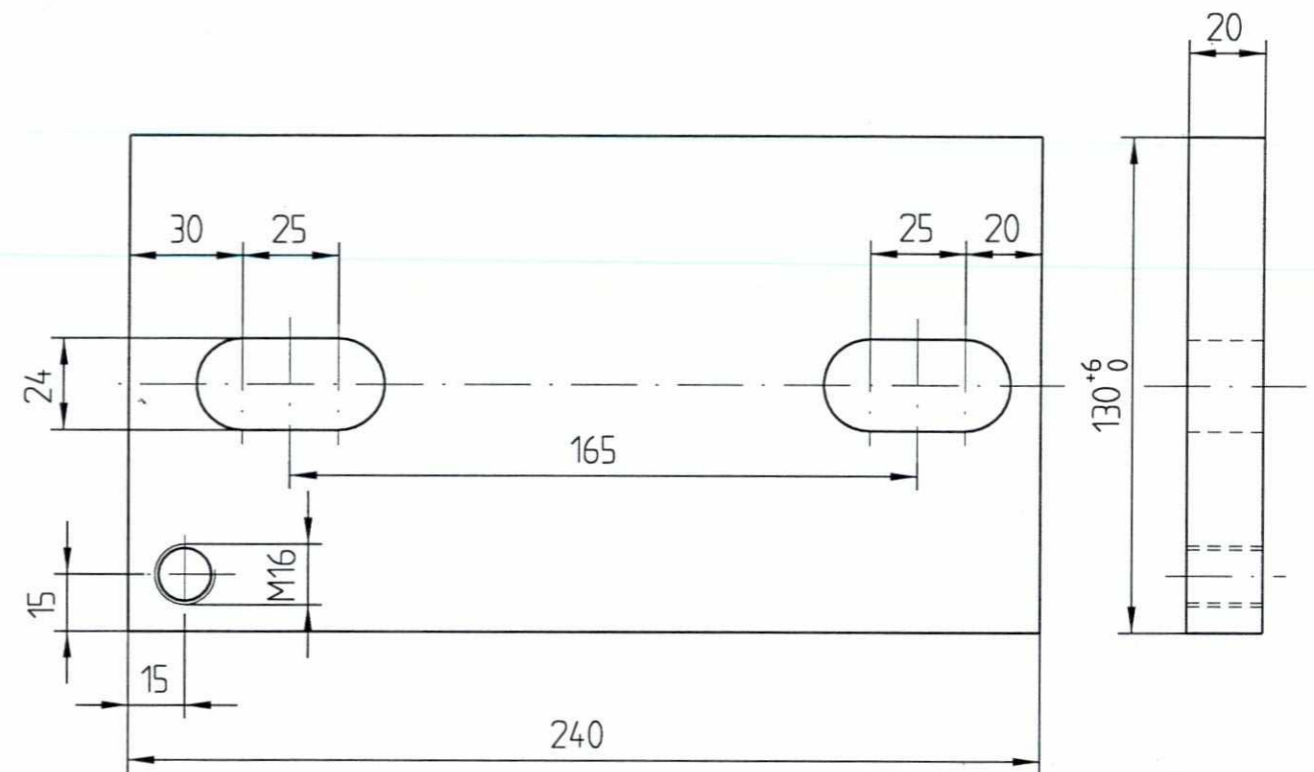

**SLUTTDOKUMENTASJON**

Råmateriale: blikk DIN1783-ALMgSi1 F21

F02	16.03.98	Som bygget	Gr.	Kr.	AM
B01	23.01.97	For akseptering	RB	Kr.	H.G.
Rev.	Dato	Endring - erstatning	Tegn.	Saksb.	Sign.
<b>NSB Gardermobanen A/S</b> 			Dato	23.01.97	
ABB Kraft AS - kontrakt K-1839			Saksb.	RB	
Kontraktsnr.	Leverandør		DA	Kr.	
K-1839			OA	H.G.	
Avstand Oslo S	Leverandør Tegn. nr.	4-04.61.26	DAK nr.		
Parsell			Hor. M.	1 : 2	
Område			Vert. M.		
Tekst - beskrivelse	Mellomliggende lag		Ark. bet.		
GMB Tegn. nr.	E000-M-TD-74-1107		Rev.	F02	
NSB Tegn. nr.			Rev.		