
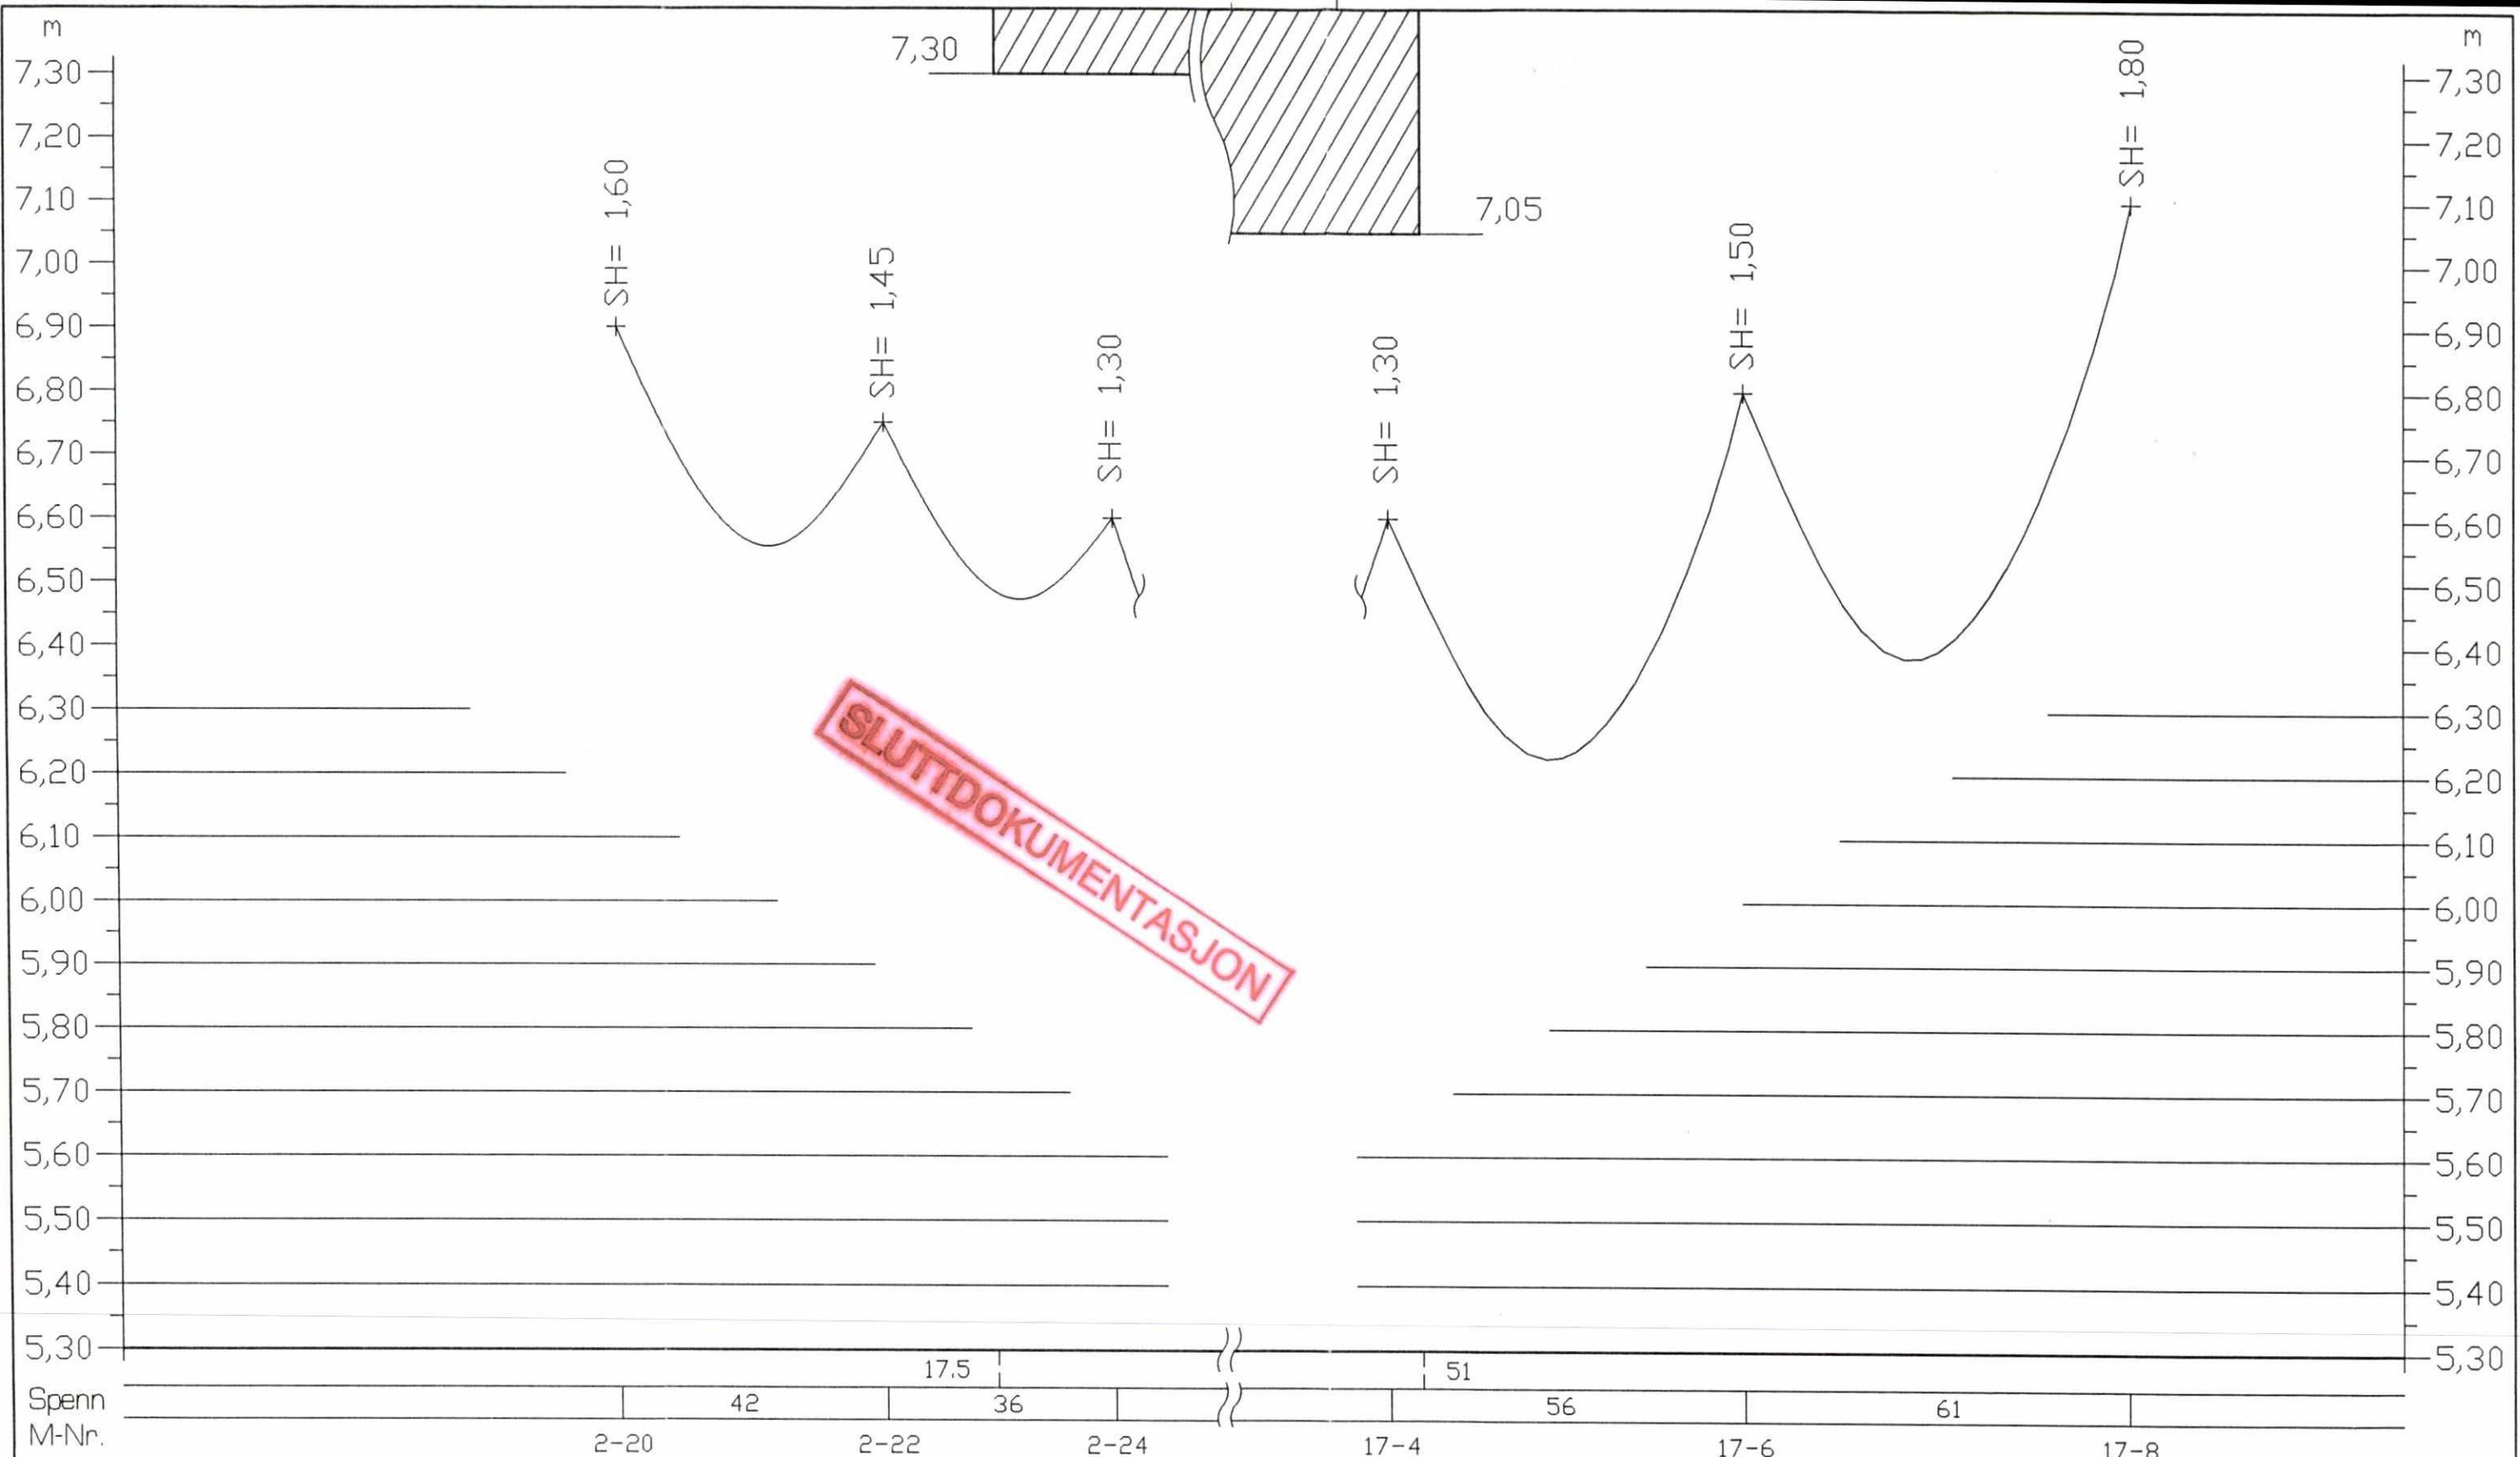


Parsell	Ark. bet.	F02	15.02.99	Som bygget	AE	JS	AM
Område	Erstatr. for	B01	01.04.96	For akseptering	AE	AM	HG
Tekst-beskrivelse	Områdekode	Rev.	Dato	Endring - erstatning	Tegn.	Saksb.	Sign.
Kontaktledningens stigning og fall Rameriksporten - Km 2,5 - 17,1 - OSEV	G110/G130						
GMB Tegn. nr. E000-M-TH-74-0003a	Rev. F02	Kontraktsnr. K-1839		Leverandør	NSB Gardermobanen A/S 		
NSB Tegn. nr.	Rev.	Avstand Oslo S		Leverandør Tegn. nr. GVT 5500732 Abs01a/G110/G130	DA	HG	CAT
					DAK nr.		
					Hbr. M.	1: 1000	
					Vert. M.	1: 100	

VD-676



SLUTTDOKUMENTASJON

Parsell		Ank. bet.		FO2 15.02.99 Som bygget			AE	JS	AM
Område		Erstatn. for		B01 01.04.96 For akseptering			AE	AM	HG
Tekst-beskrivelse		Områdekode		Rev.	Dato	Endring - erstatning	Tegn.	Saksb.	Sign.
Kontaktledningens stigning og fall Rameriksporten - Km 2,5 - 17,1 - EVOS		G110/G130		NSB Gardermobanen A/S			Dato 01.04.96		
GMB Tegn. nr. E000-M-TH-74-0003b		Rev. F02					Saksb. AM		
NSB Tegn. nr.		Rev.		Kontraktsnr. K-1839			Leverandør ADtranz		
				Avstand Oslo S			Leverandør Tegn. nr. GVT 5500732 Abs01b/G110/G130		
							DAK nr.		
							Hor. M. 1 : 1000		
							Vert. M. 1 : 100		

VD-676