


SLUTTDOKUMENTASJON

Parsell		Ank. bet.							
Område		Erstatn. for		F02	27.11.98	Som bygget	AE	JS	AM
Tekst-beskrivelse		Områdekode		B01	01.04.96	For akseptering	AEI	AM	HG
Kontaktledningens stigning og fall Bru Åråsen nord - Km 23,5 - OSEV		G140		Rev.	Dato	Endring - erstatning	Saksb.	Baksb.	Eign.
GMB Tegn. nr. E000-M-TH-74-0007a		Rev. F02		NSB Gardermobanen A/S			Dato 01.04.96		
NSB Tegn. nr.		Rev.					Kontraktsnr. K-1839 Avstand Oslo S Leverandør ADtranz Leverandør Tegn. nr. GVT 5500732 Abs05a/G140		
							DA HG		
							CA CAT		
							DAK nr.		
							Hor. M. 1 : 1000		
							Vert. M. 1 : 100		

VD-676

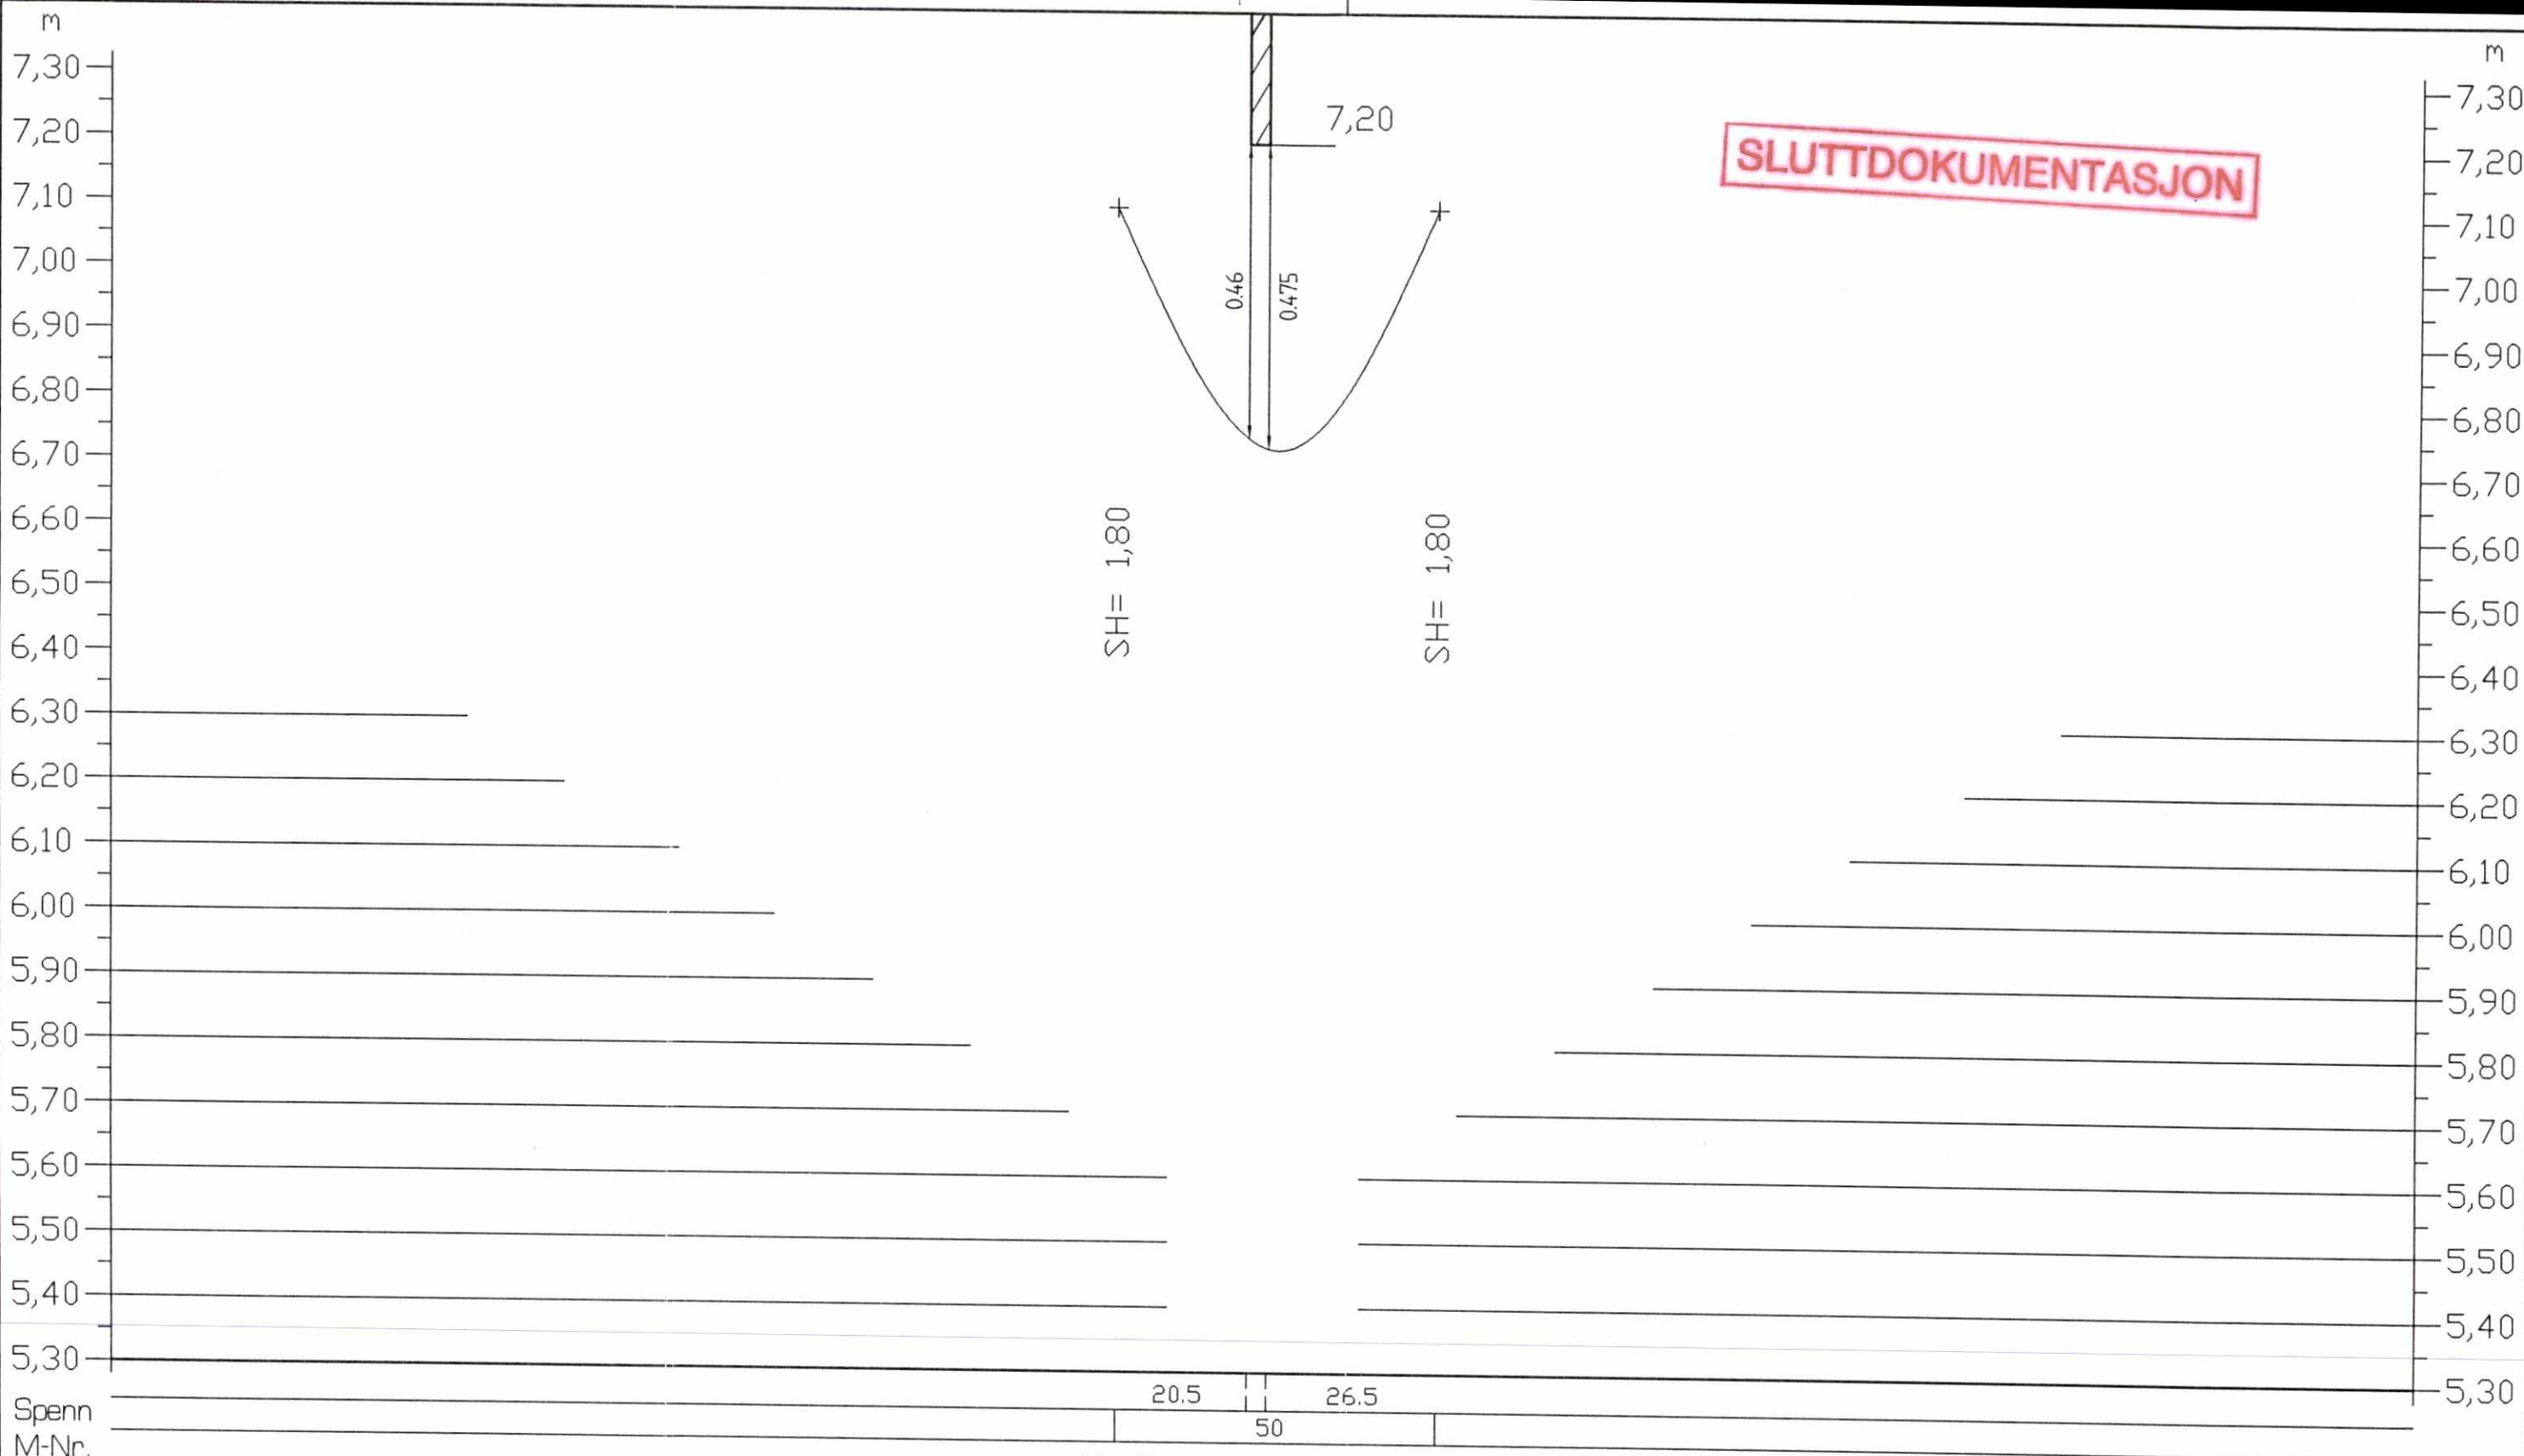

SLUTTDOKUMENTASJON

Parsell		Ark. bet.								
Område		Erstatn. for		F02	06.11.98	Som bygget		AE	JS	AM
Tekst-beskrivelse		Områdekode		B01	01.04.96	For akseptering		AM	AM	HG
Kontaktledningens stigning og fall Bru Åråsen nord -Km 23,5- EVOS		G140		Rev.	Dato	Endring - erstatning		Tegnb.	Baksb.	Ekgn.
GMB Tegn. nr. E000-M-TH-74-0007b		Rev. F02		NSB Gardermobanen A/S				Dato	01.04.96	
NSB Tegn. nr.		Rev.		Kontraktsnr. K-1839		Leverandør ADtranz		Saksb.	AM	
				Avstand Oslo S		Leverandør Tegn. nr. GVT 5500732 Abs05b/G140		DA	HG	
								CA	CAT	
								DAK nr.		
								Hor. M.	1 : 1000	
								Vert. M.	1 : 100	

VD-676