



**SLUTTDOKUMENTASJON**

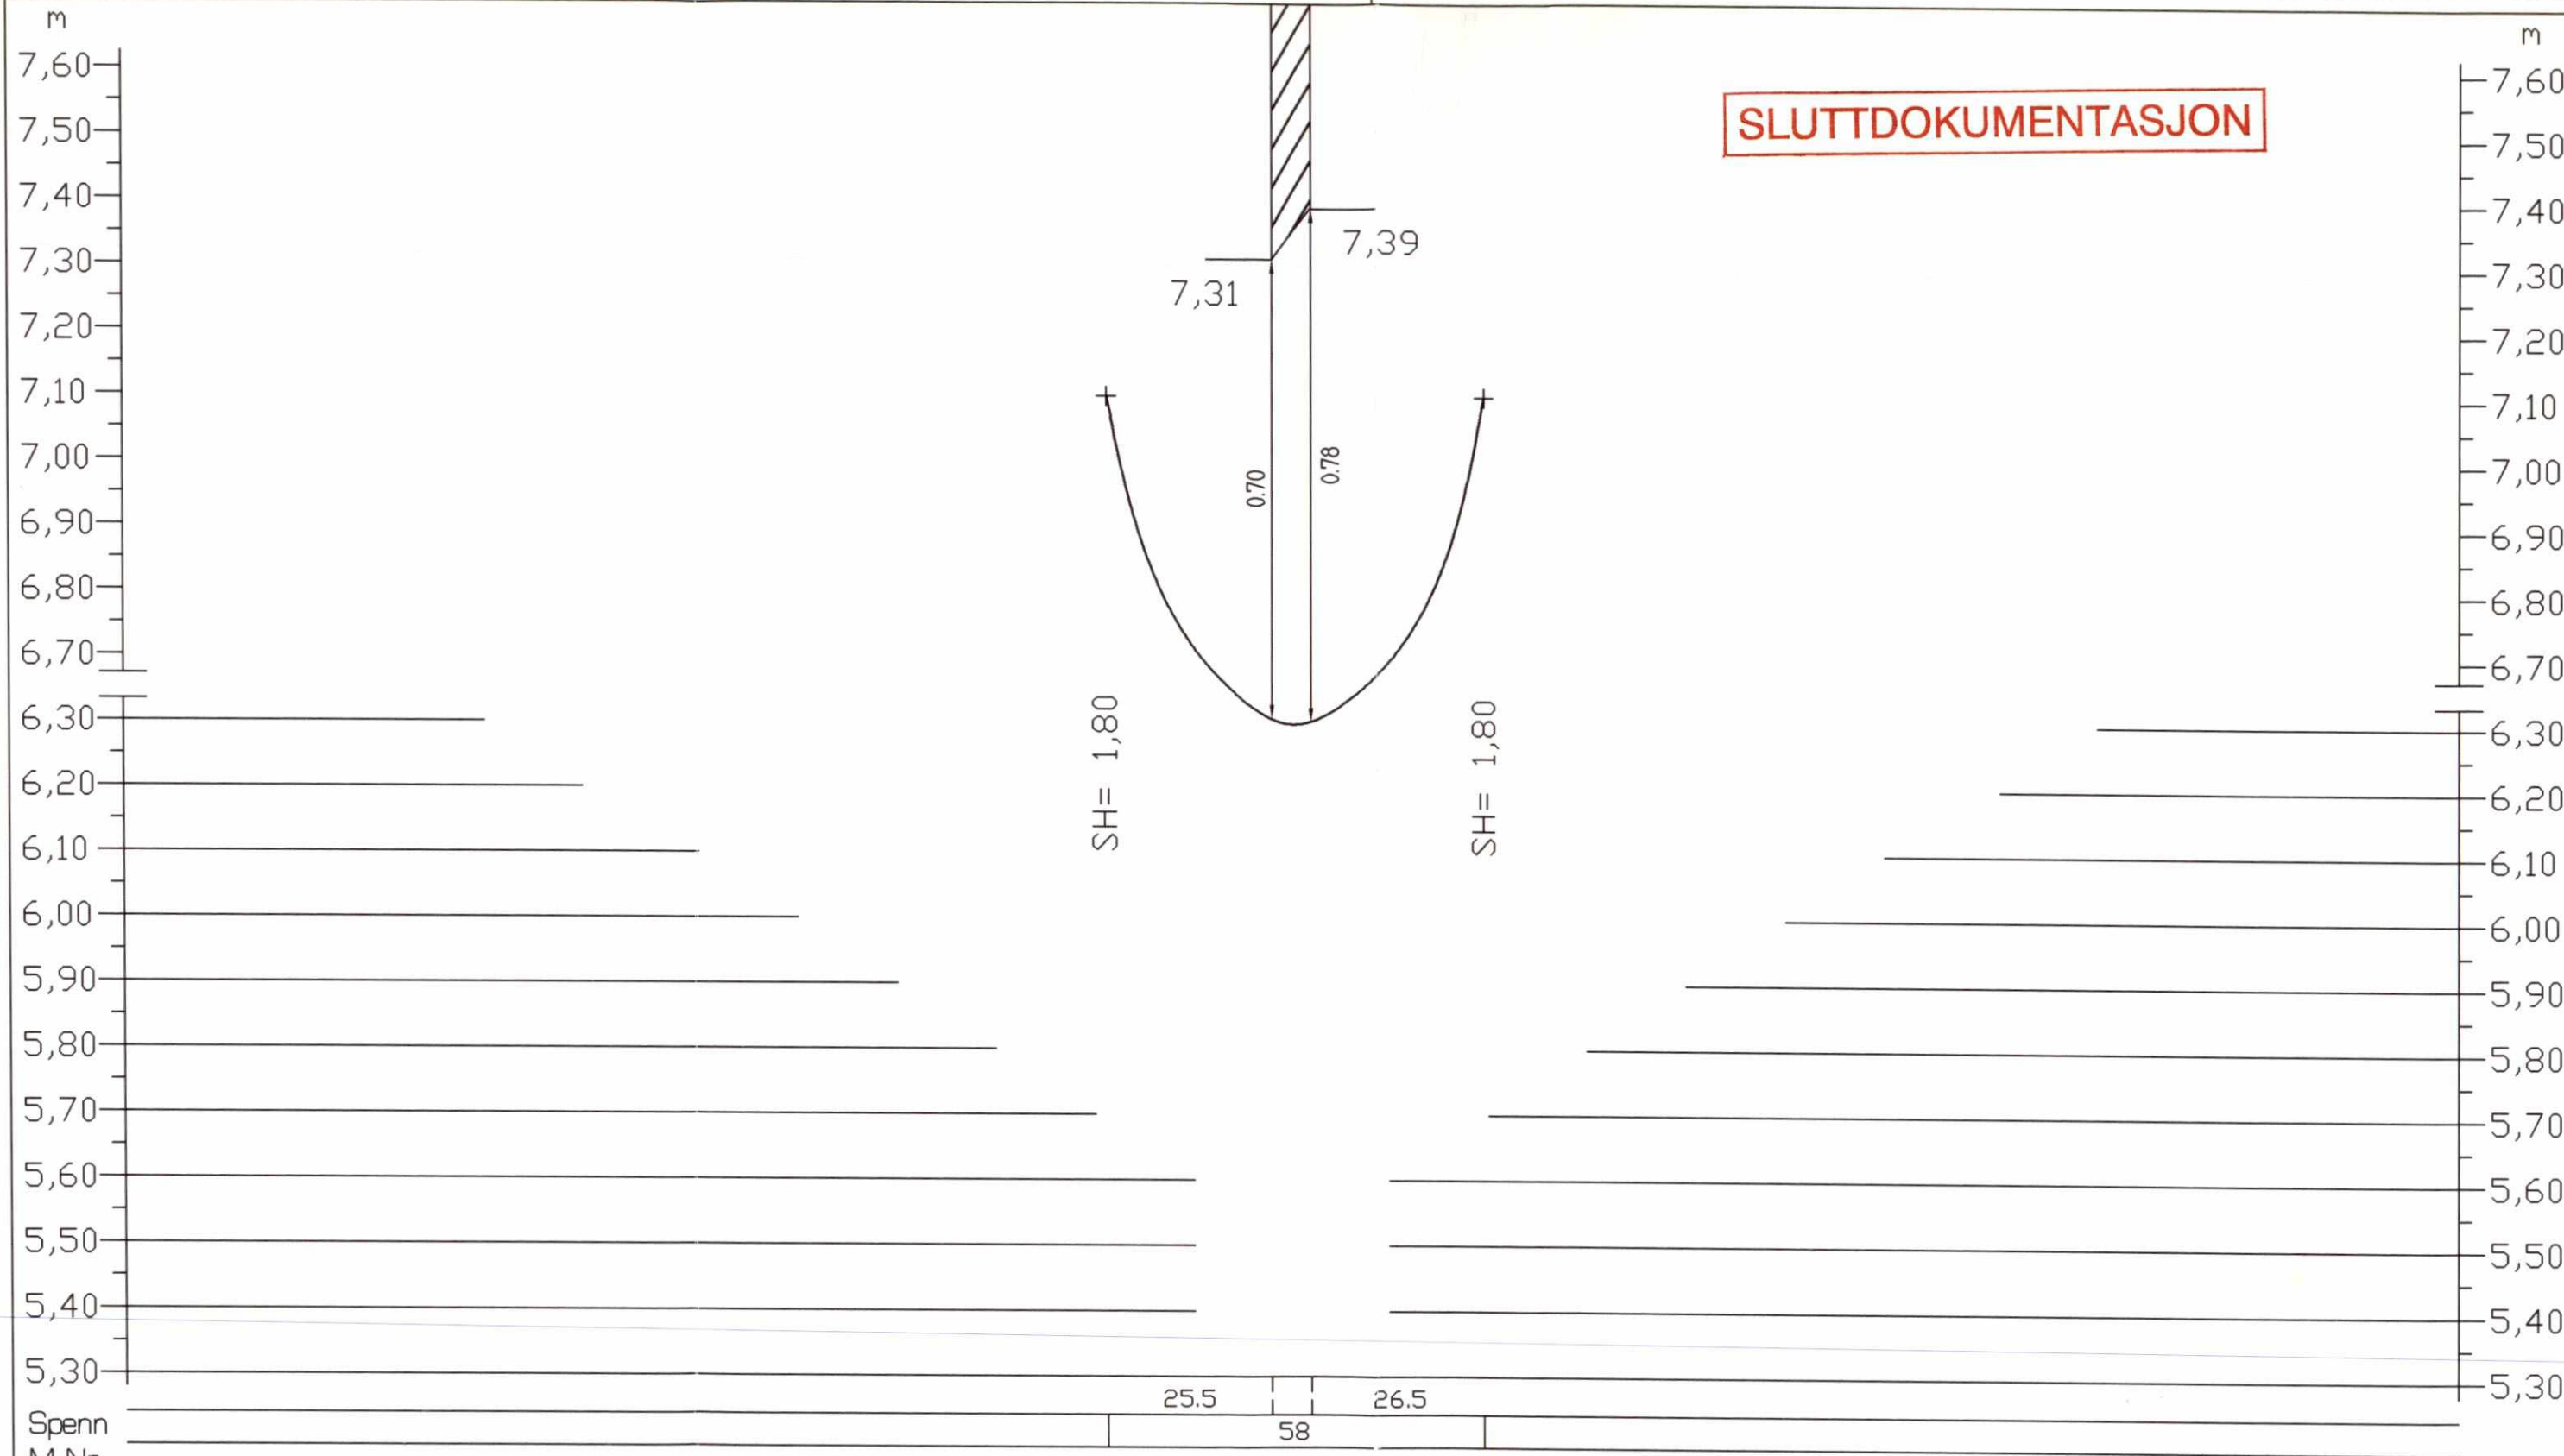

Parsell	Ark. bet.	F03	25.10.99	Diverse endringer	Fei	JS	AM
Område	Erstatn. for	F02	06.11.98	Som bygget	AE	JS	AM
Tekst-beskrivelse	Områdekode	B01	01.04.96	For akseptering	AE	AM	HG
Kontaktledningens stigning og fall Rolf Olsens vei - Km 25,9 - OSEV	G200	Rev.	Dato	Endring - erstatning	Tegn.	Saksb.	Sign.
GMB Tegn. nr. E000-M-TH-74-0008a	Rev. F03	Kontraktsnr. K-1839		Leverandør	<b>NSB Gardermobanen A/S</b>		
NSB Tegn. nr.	Rev.	Avstand Oslo S		Leverandør Tegn. nr.	<b>ADtranz</b> GVT 5500732 Abs06a/G200		
				Date		01.04.96	
				Saksb.		AM	
				DA		HG	
				OA		CAT	
				DAK nr.			
				Hor. M.		1 : 1000	
				Vert. M.		1 : 100	

VD-676

**SLUTTDOKUMENTASJON**

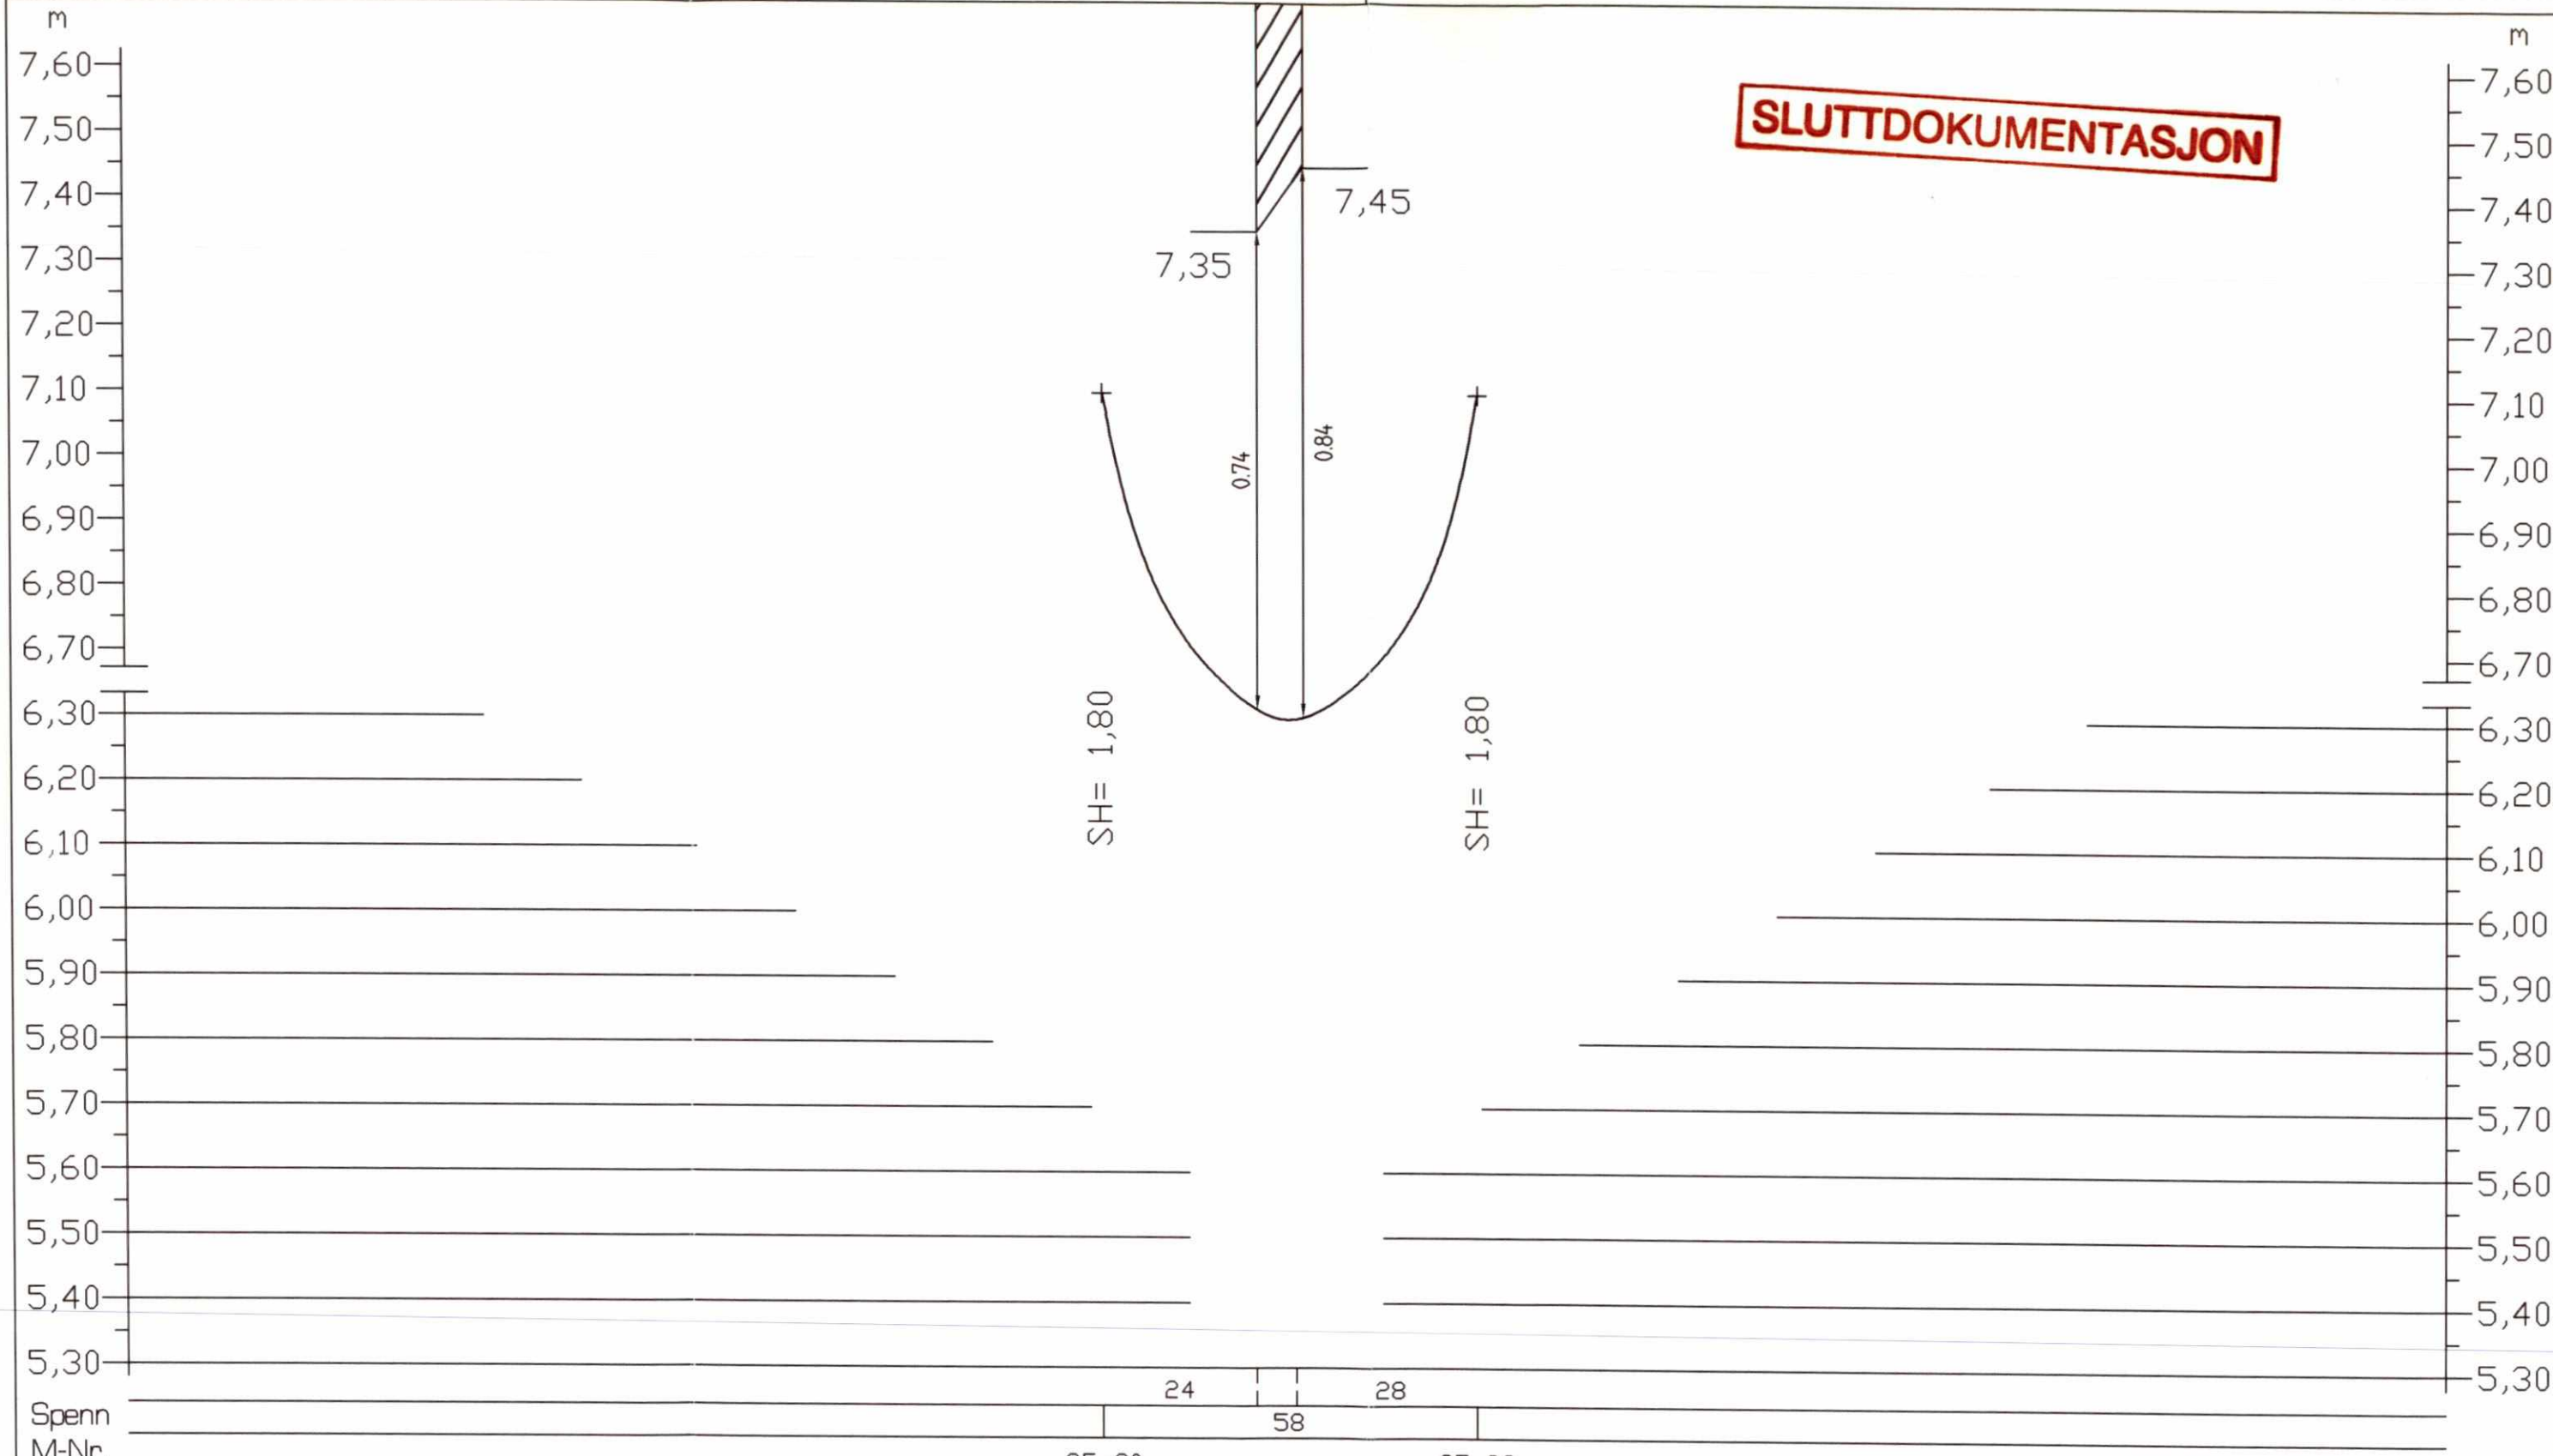

Parsell	Ark. bet.	FO3	26.10.99	Diverse endringer	Fei	JS	AM
Område	Erstatn. for	FO2	06.11.98	Som bygget	AE	JS	AM
Tekst-beskrivelse	Områdekode	BO1	01.04.96	For akseptering	AE	AM	HG
Kontaktledningens stigning og fall Rolf Olsens vei - Km 25,9 - EVOS	G200	Rev.	Dato	Endring - erstatning	Tegn.	Saksb.	Sign.
GMB Tegn. nr. E000-M-TH-74-0008b	Rev. FO3	Kontraktsnr. K-1839		Leverandør <b>ADtranz</b>	Dato	01.04.96	Saksb. AM
NSB Tegn. nr.	Rev.	Avstand Oslo S	Leverandør Tegn. nr. GVT 5500732 Abs06b/G200		DA	HG	CA
				Hor. M.		1 : 1000	
				Vert. M.		1 : 100	

VD-676